

Starostwo Powiatowe w Kędzierzynie-Koźlu  
POWIATOWY ZESPÓŁ UZGADNIANIA  
DOKUMENTACJI PROJEKTOWYCH  
ul. Piastowska 15, 47-200 Kędzierzyn-Koźle  
tel (077) 482-38-10

KĘDZIERZYN-KOŹLE 30.03.2012

OPINIA NR 63/2012  
uzgodnienie dokumentacji projektowej

Przedmiot uzgodnienia : **Projekt przebudowy sieci c.o. z przyłączem do budynku**

Lokalizacja obiektu : **Kędzierzyn, ul. Bema**

Oznaczenie arkusza mapy : **484.211.032.1,-032.,-034.2**

Zlecniodawca :

**Miejski Zakład  
Energetyki Ciepłej Spółka z o.o.  
47-220 KĘDZIERZYN-KOŹLE  
Stalmacha 18**

Nr Zlecenia : **1786-1/2012**

Nazwa jednostki projektowej :

PUP "UTEX" sp z o.o.  
44-105 GLIWICE  
Strzeleckiego 27

ZESPÓŁ UZGADNIANIA DOKUMENTACJI PROJEKTOWEJ  
na posiedzeniu w dniu **22.02.2012**

uzgadnia lokalizację ww. obiektu z uwzględnieniem uwag:

Uwagi dodatkowe

Rozdzielnia Gazu w K-Koźlu -Uzgodniono zgodnie z pismem TR-3/252/432-9/2012 z dnia 05.03.2012

Rejon Dystrybucji WSCHÓD w K-Koźlu -Uzgodniono z uwagami zawartymi w piśmie z dnia 19.03.2012 r znak: RD3/6/RDE6/BK/1390/2012/2537 wystąpić do RD Wschód o warunki przebudowy i zabezpieczenia kolidujących linii energetycznych

Telekomunikacja Polska S.A.- zabrania się prowadzenia prac ziemnych sprzętem mechanicznym w odległości mniejszej niż 1m od domierzonego przekopem kontrolnym uzbrojenia podziemnego T.P.S.A. Prace ziemne wykonywać pod nadzorem TP S.A. i ATEM Polska . tel.77 455-78-11

Dział kanalizacji MWiK:

W miejscach skrzyżowań z istniejącymi urządzeniami kanalizacji sanitarnej oraz deszczowej prace wykonać pod nadzorem MWiK Sp z o.o.

NETIA- Prace pod nadzorem z zachowaniem ostrożności i normatywnych odległości , w zblizeniu < 3m ręcznie po wykonaniu przekopów kontrolnych.

Z upoważnienia Starosty  
mgr inż. Waldemar Norwak  
GEODETA POWIATOWY  
Kierownik Wydziału Geodezji, Kartografii,  
Katastru i Nieruchomości

# MAPA DO CELÓW PROJEKTOWYCH

SKALA 1:500

Województwo: OPOLSKIE

Jednostka ewidencyjna: KĘDZIERZYN-KOZŁE – 160301 1

Obręb: KĘDZIERZYN – 160301\_1.0044

Numer działki: 863/5-36/13

Godło mapy zasadniczej: 474-433-2343


Układ współrzędnych „1965”

Układ wysokości „KRONSTADT”

Nr zgł. PODGIGK: 71942011

Nr KEREG: 3061-43912011


Nr ks. rob.: 16412011

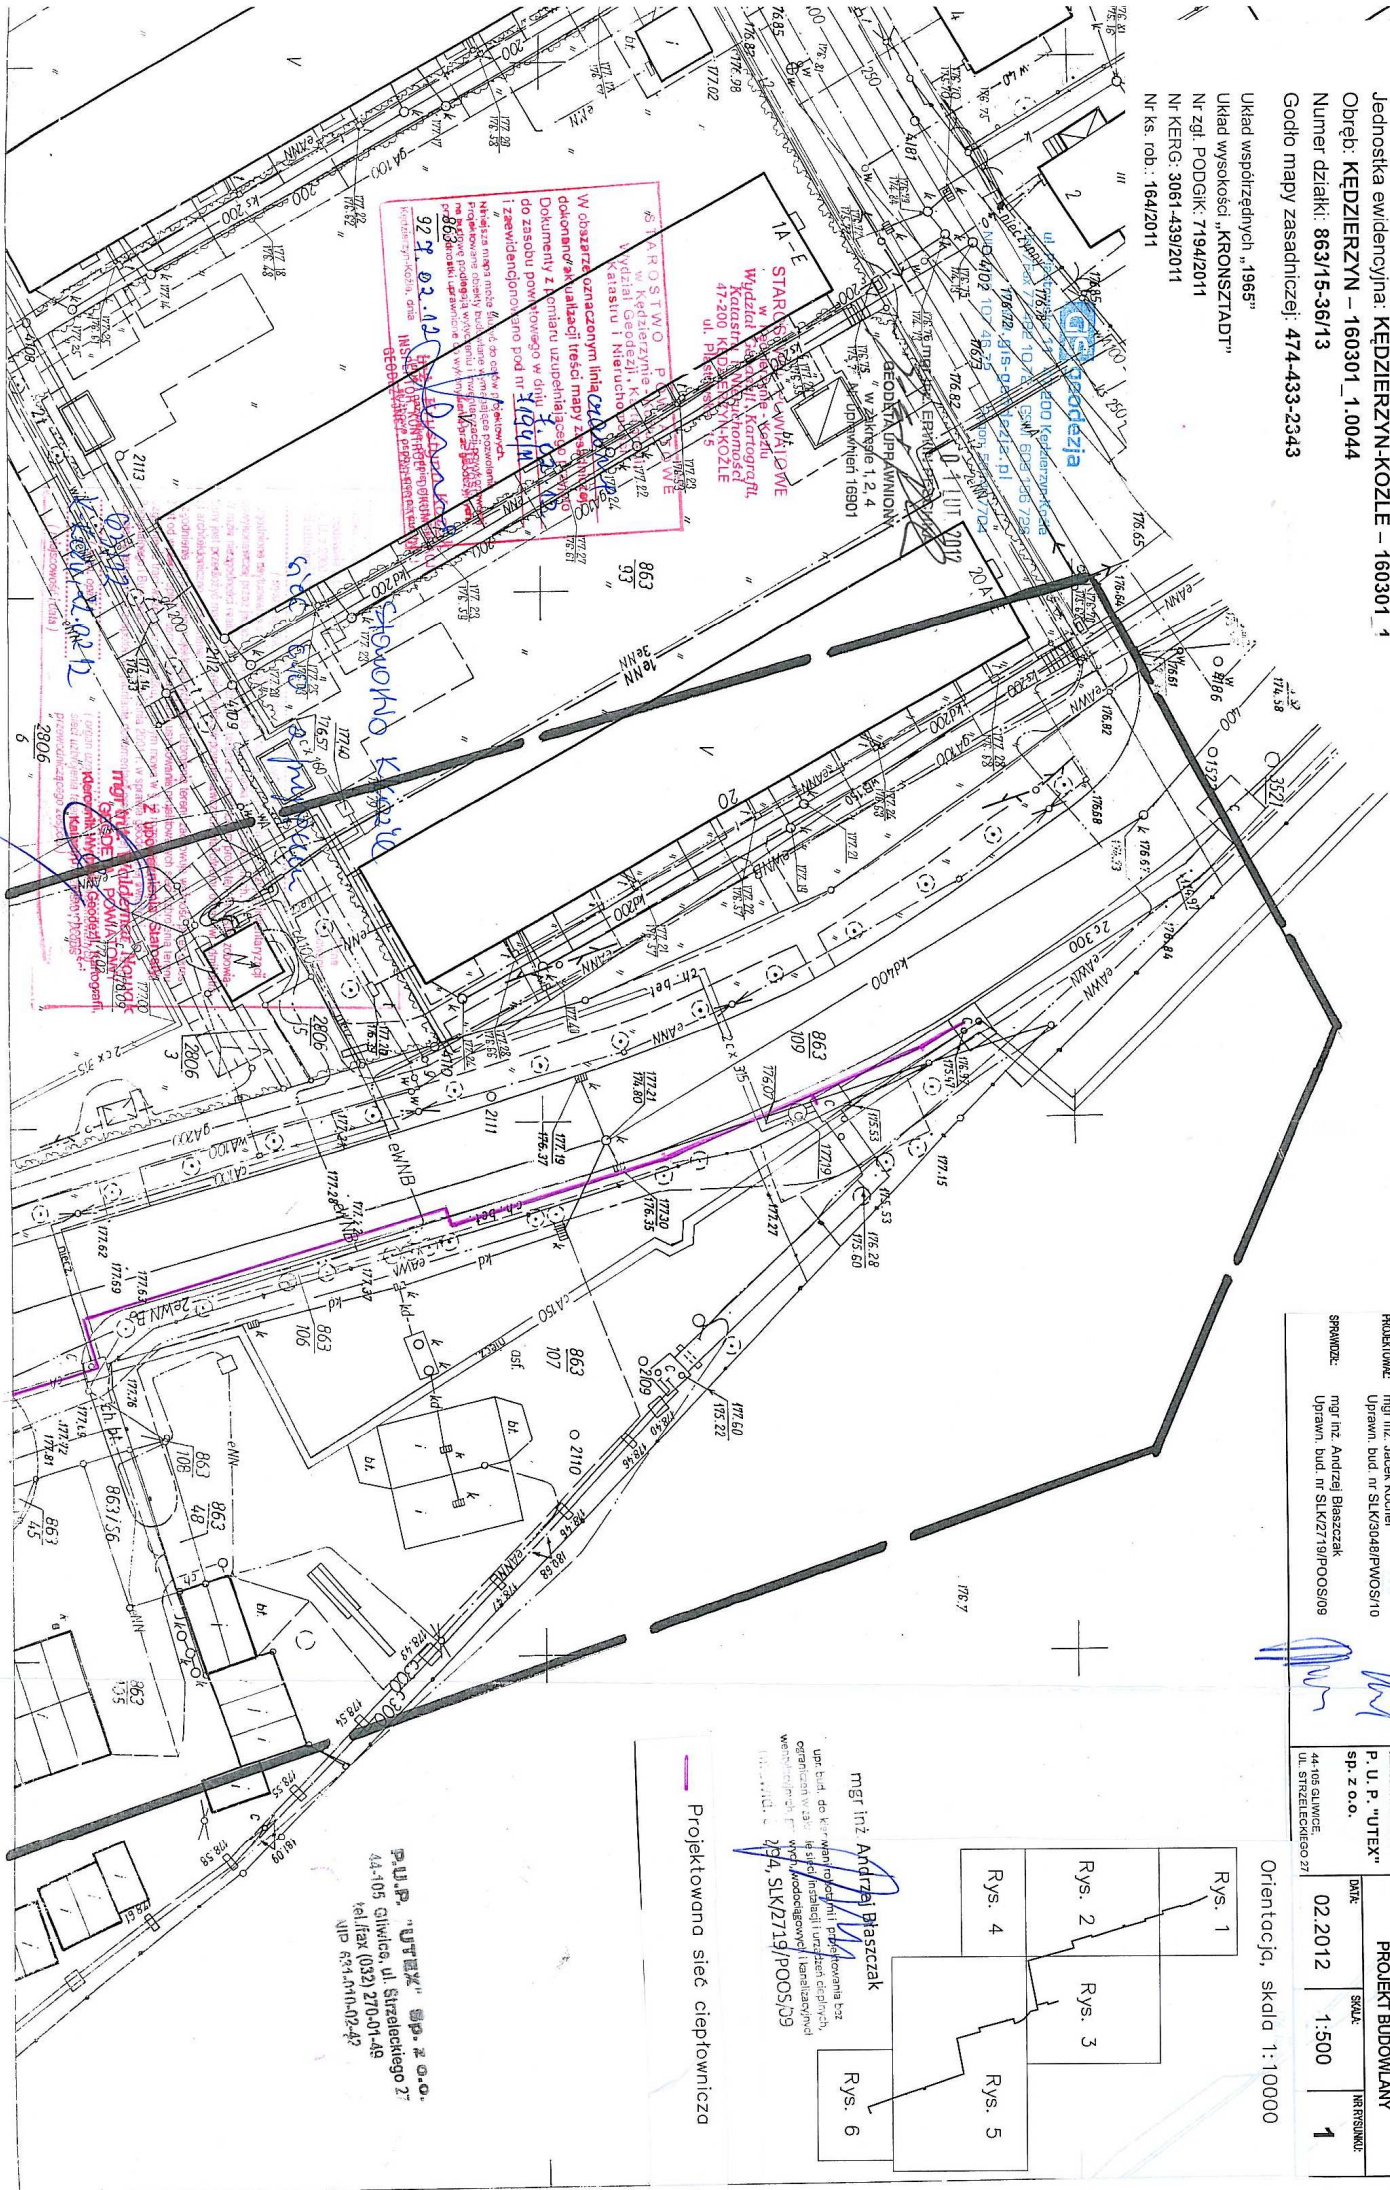



<b>TEMAT:</b> Przebudowa sieci ciepłowniczej wraz z przyłączami do budynków od komory przy ul. Bama (obok myjni) do komory przy ul. Bama 23 w Kędzierzynie - Koźle	<b>TEMATYSKAMU:</b> <b>ZAGOSPODAROWANIE TERENU</b>
<b>MIĘDZYUR:</b> Miastu Zakład Energetyki Ciepłej Sp. z o.o. ul. Pawła Stalmacha 18, 47-220 Kędzierzyn Koźle	
<b>PROJEKTOWY:</b> mgr inż. Jacek Kościel Uprawn. bud. nr SLK05048/PM/05/10	<b>JEDNOSTKA PROJEKTOWA:</b> <b>P. U. P. "UTEX"</b> sp. z o.o. 44-105 GŁIWICE, UL. STRZELCOWSKIEGO 27
<b>SPRAWDZIŁ:</b> mgr inż. Andrzej Błaszczyk Uprawn. bud. nr SLK2719/PM/05/09	<b>DATA:</b> 02.2012
	<b>SKALA:</b> 1:500
	<b>STRASIKOWIT:</b> 1

mgr inż. Andrzej Błaszczyk  
 Upr. bud. do kier. prac nad projektem i nadzorem nad bud. w zakresie sieci ciepłowniczych, ogrzewania, wentylacji i urządzeń sanitarnych  

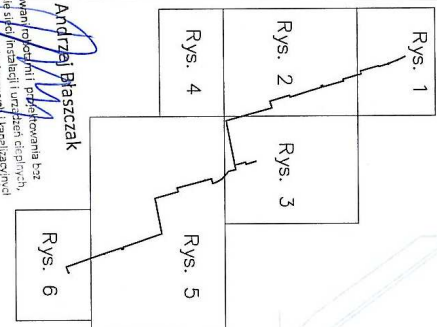

P.U.P. "UTEX" Sp. z o.o.  
 44-105 GŁIWICE, ul. Strzelckiego 27  
 tel/fax (032) 270-01-48  
 NIP 631-000-02-42

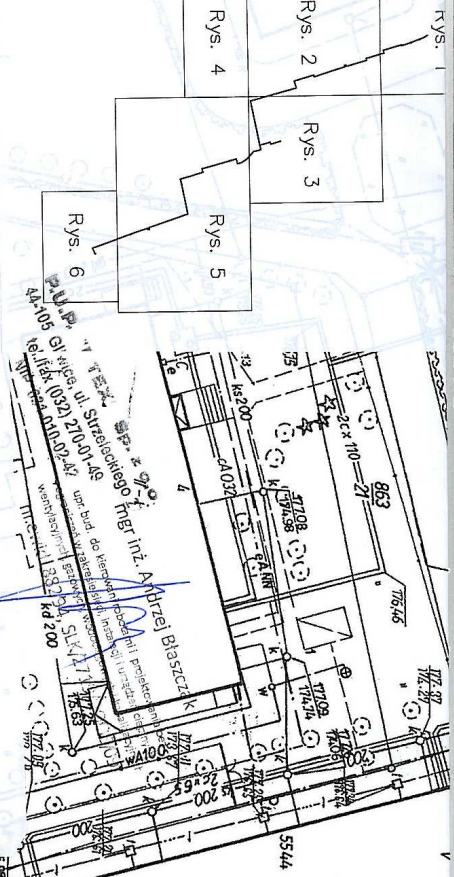

Projektowana siec ciepownicza

TEMAT: Przebudowa sieci ciepowniczej wraz z przyłączeniem do budynków od kamory przy ul. Berna (obok mijni) do kamory przy ul. Berna 29 w Kędzierzynie - Kozlu

INWESTOR: Miejski Zakład Energetyki Ciepłej Sp. z o.o. ul. Prawa Stalmachia 18, 47-220 Kędzierzyn Kozle

PROJEKTOWY: mgr inż. Jacek Kociel Uprawn. bud. nr SIK3048/PWOS/10


SPRAWCZA: mgr inż. Andrzej Błaszczyk Uprawn. bud. nr SIK2719/POSO/09

BIURO PROJEKTOWE: P. U. P. "UTEX" sp. z o.o. 44-168 GLIWICE, ul. STRZELECKA 27

DATA	SKALA	NR RYSUNKU
02.2012	1:500	2

TYTUŁ RYSUNKU: **ZAGOSPODAROWANIE TERENU**

PROJEKT BUDOWLANY

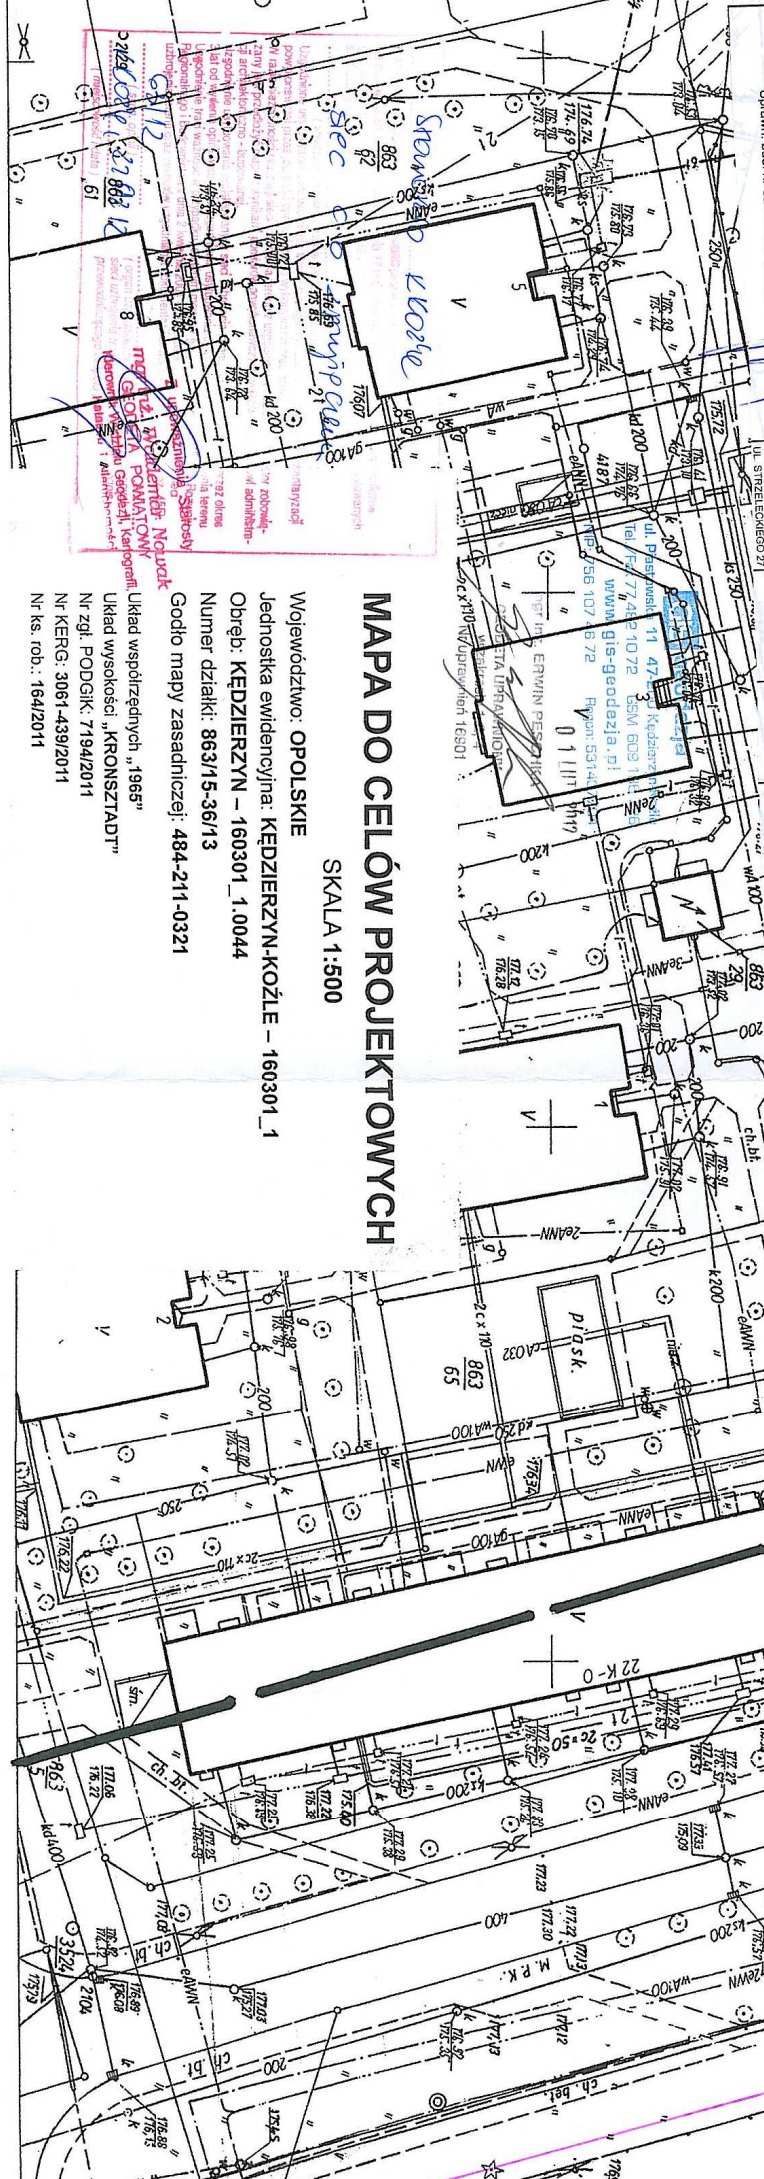

# MAPA DO CELÓW PROJEKTOWYCH

SKALA 1:500

Województwo: OPOLSKIE  
 Jednostka ewidencyjna: KĘDZIERZYN-KOZŁE – 160301\_1  
 Obręb: KĘDZIERZYN – 160301\_1.0044  
 Numer działki: 863/15-36/13  
 Godło mapy zasadniczej: 484-211-0321

Układ współrzędnych „1965”  
 Układ wysokości „KRONSTADT”  
 Nr zgl. PODGIK: 7194/2011  
 Nr KEREG: 3061-439/2011  
 Nr ks. rob.: 164/2011

10222 WJ. upr. 10222

Orientacja, skala 1:10000


W sąsiedztwie planowanym linia **czarna**  
 dokonano aktualizacji treści mapy zasadniczej,  
 dokonywane z planu uzupelniajacego przylglo  
 dot. zasobu powiatowego w dniu **1.02.12**  
 i zarejestrowano go pod nr **11947/W**

OSTATWO POWIATOWE **2806** WE  
 w Kędzierzynie - Kozlu 6  
 Wydział Geodezji, Kartografii,  
 Katastru i Mierchności


**1.02.12**

INSPEKCYJNY  
 INSPEKCYJNY

STAROSTWO POWIATOWE  
 w Kędzierzynie - Kozlu  
 Wydział i Mierchności  
 47-200 KĘDZIERZYN-KOZLU  
 Placowisko 16

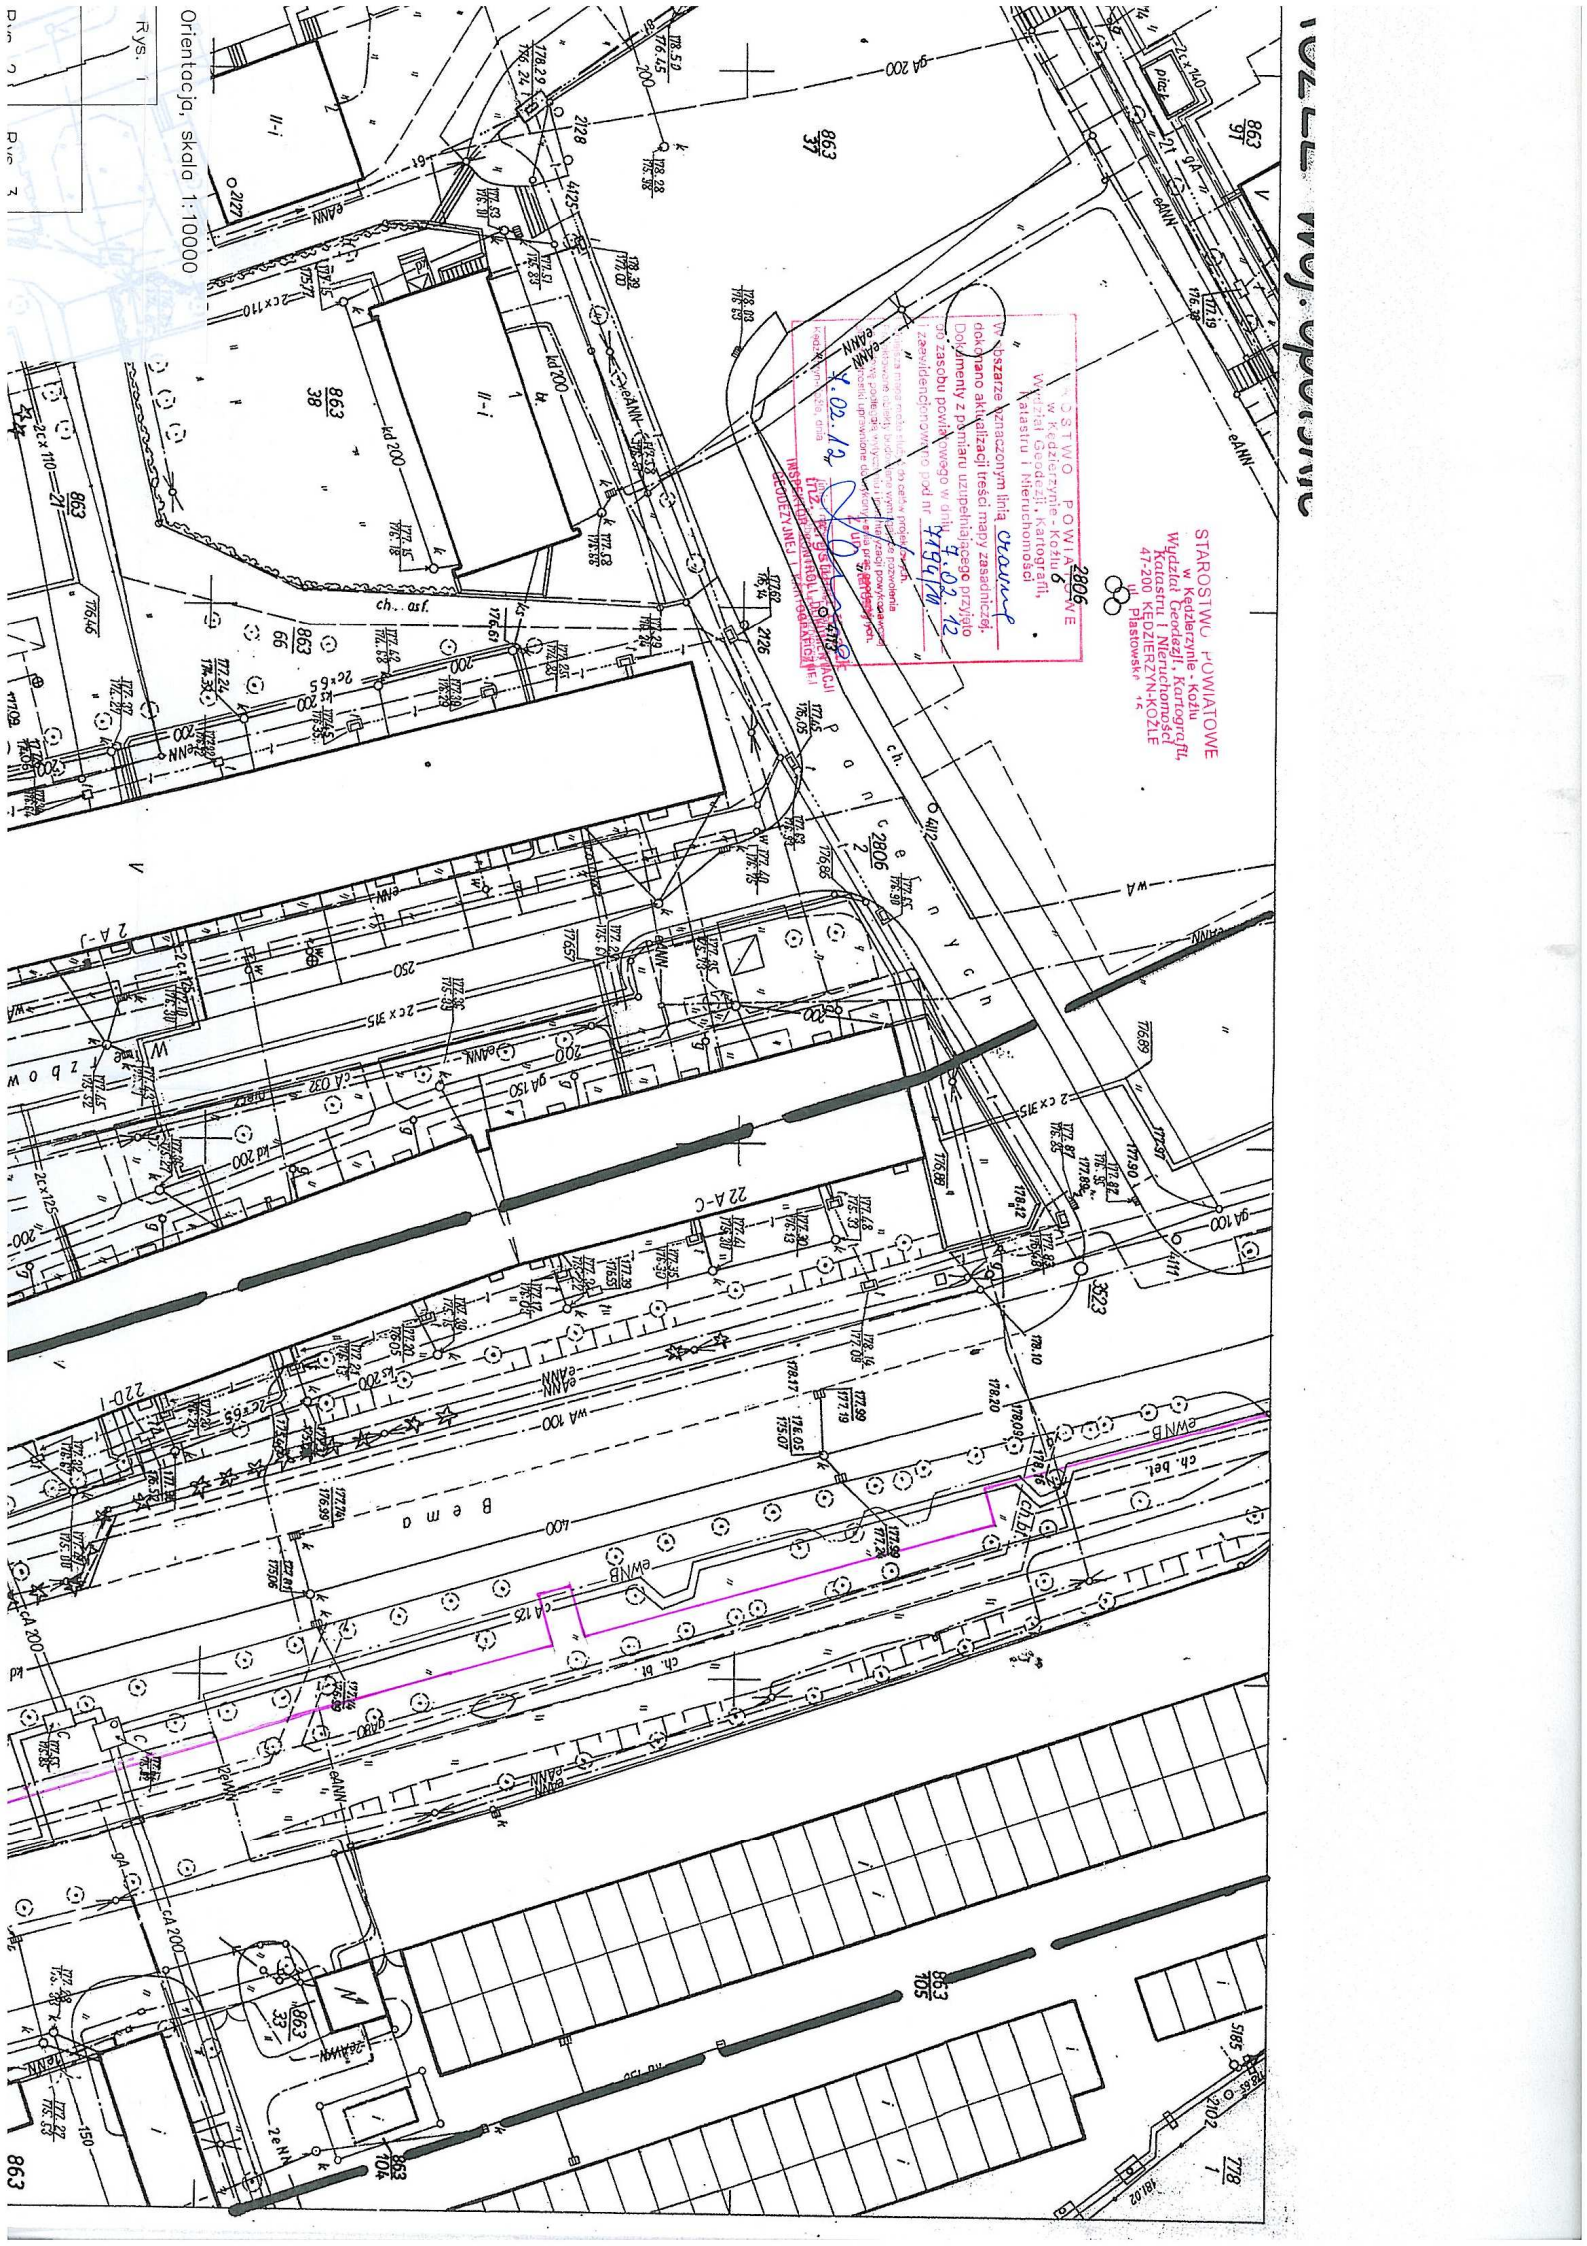

863

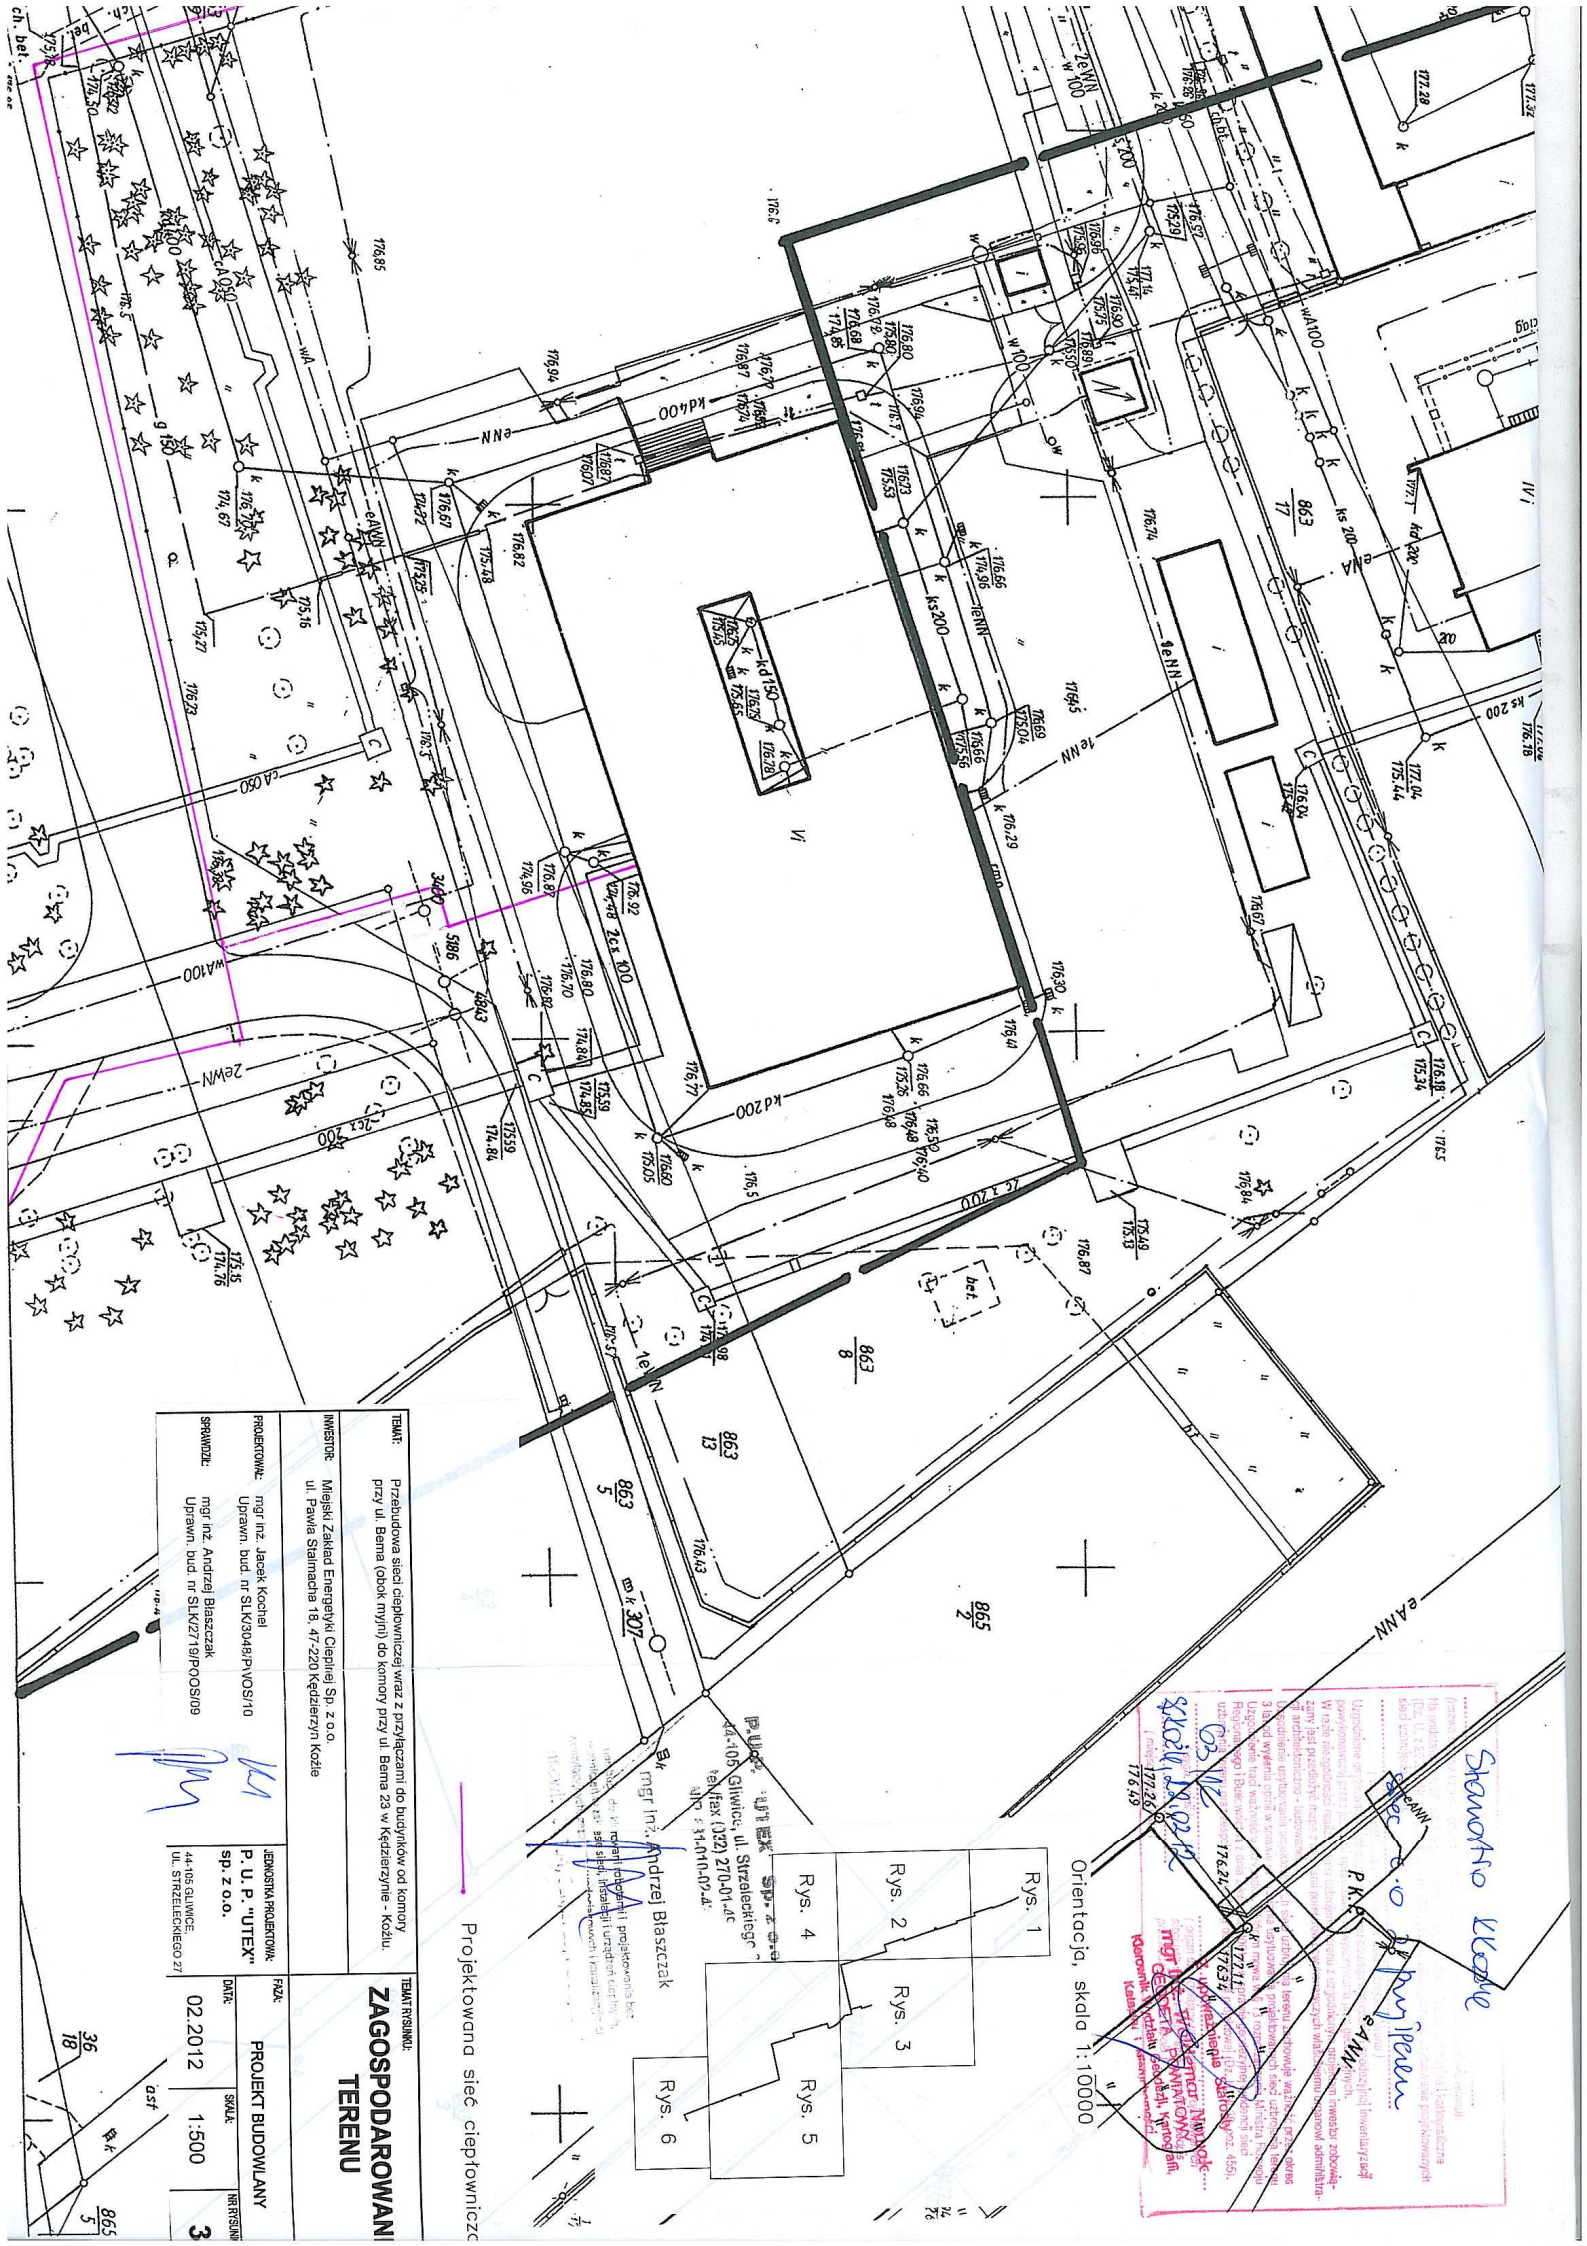


SPRAWDZ.:	mgr inż. Andrzej Błaszczak Urząd w bud. nr SLK/2719/P/PO/S/09

TYTUŁ RYSUNKU:	ZAGOSPODAROWANIE TERENU
PROJEKT BUDOWLANY	
DATA:	02.20.12
SKALA:	1:500
NR RYSUNKU:	3

Projektowana sieć ciepłownicza

mgr inż. Andrzej Błaszczak  

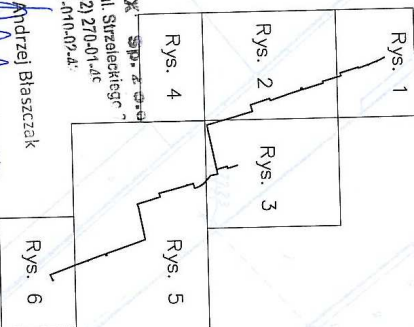

Orientacja, skala 1:10000


# MAPA DO PLANÓW PROJEKTOWYCH

SKALA 1:500

Województwo: OPOLSKIE

Jednostka ewidencyjna: KĘDZIERZYN-KOŹLE – 160301\_1

Obręb: KĘDZIERZYN – 160301\_1.0044

Numer działki: 863/5-36/13

Godło mapy zasadniczej: 484-211-0322


Układ współrzędnych „1965”

Układ wysokości „KRONSZTADT”

Nr zgł. PODGIG: 7194/2011

Nr KERIG: 3061-439/2011

Nr ks. rob.: 164/2011

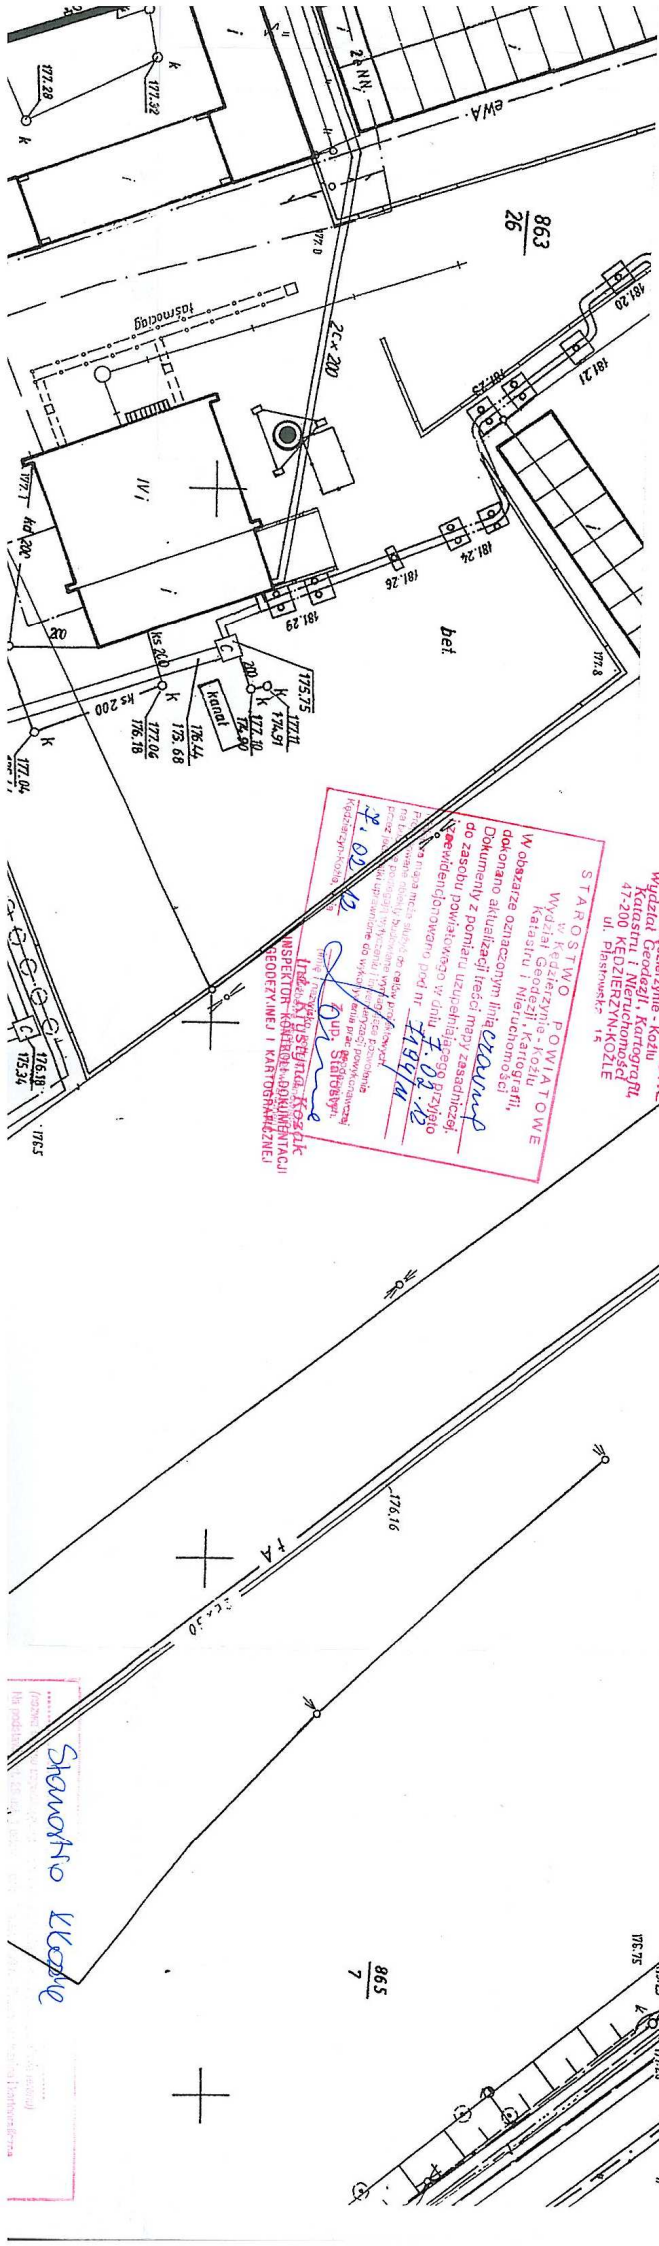


# MAPA DO CELÓW PROJEKTOWYCH

SKALA 1:500

Województwo: OPOLSKIE

Jednostka ewidencyjna: KĘDZIERZYN-KOZŁE - 160301\_1

Obręb: KĘDZIERZYN - 160301\_1.0044

Numer działki: 863/15-36/13

Godło mapy zasadniczej: 484-211-0323

Układ współrzędnych „1965”

Układ wysokości „KRONSZTADT”

Nr zgł. PODGK: 7194/2011

Nr KERG: 3081-439/2011

Nr ks. rob.: 164/2011



ul. Piastowska 11 47-200 Kędzierzyn-Koźle  
 tel./fax 77 43 34 37 GSM Def. 77 43 34 37  
 www.gis-geodezja.pl  
 NIP: ZSN 107 48 72 Regon: 531407704  
 0 1111 2012

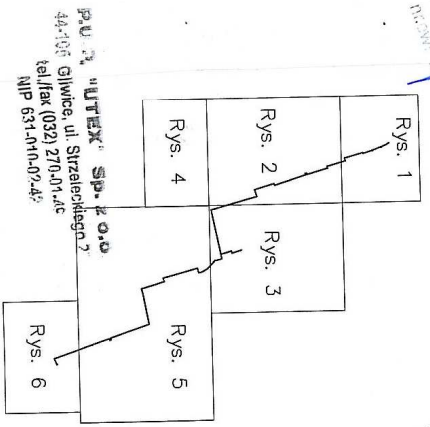
**SKALA 1:10000**

Projektowana sieć ciepłownicza

<b>TYTUŁ:</b>	Przebudowa sieci ciepłowniczej wraz z przyłączami do budynków od komory przy ul. Bema (obok myjni) do komory przy ul. Bema 23 w Kędzierzynie - Koźlu.	<b>TYTUŁ PRACOWNIKU:</b>	<b>ZAGOSPODAROWANIE TERENU</b>
<b>INWESTOR:</b>	Miejski Zakład Energetyki Ciepłej Sp. z o.o. ul. Pawła Stalmacha 18, 47-220 Kędzierzyn Koźle	<b>DATA:</b>	<b>PROJEKT BUDOWLANY</b>
<b>PROJEKTOWAŁ:</b>	mgr inż. Jacek Kociński Uprawn. bud. nr SLK3048/PWOS/10	<b>SKALA:</b>	<b>1:500</b>
<b>SPRAWDZIŁ:</b>	mgr inż. Andrzej Białaszczak Uprawn. bud. nr SLK2719/POOS/09	<b>NR RYSUNKU:</b>	<b>4</b>

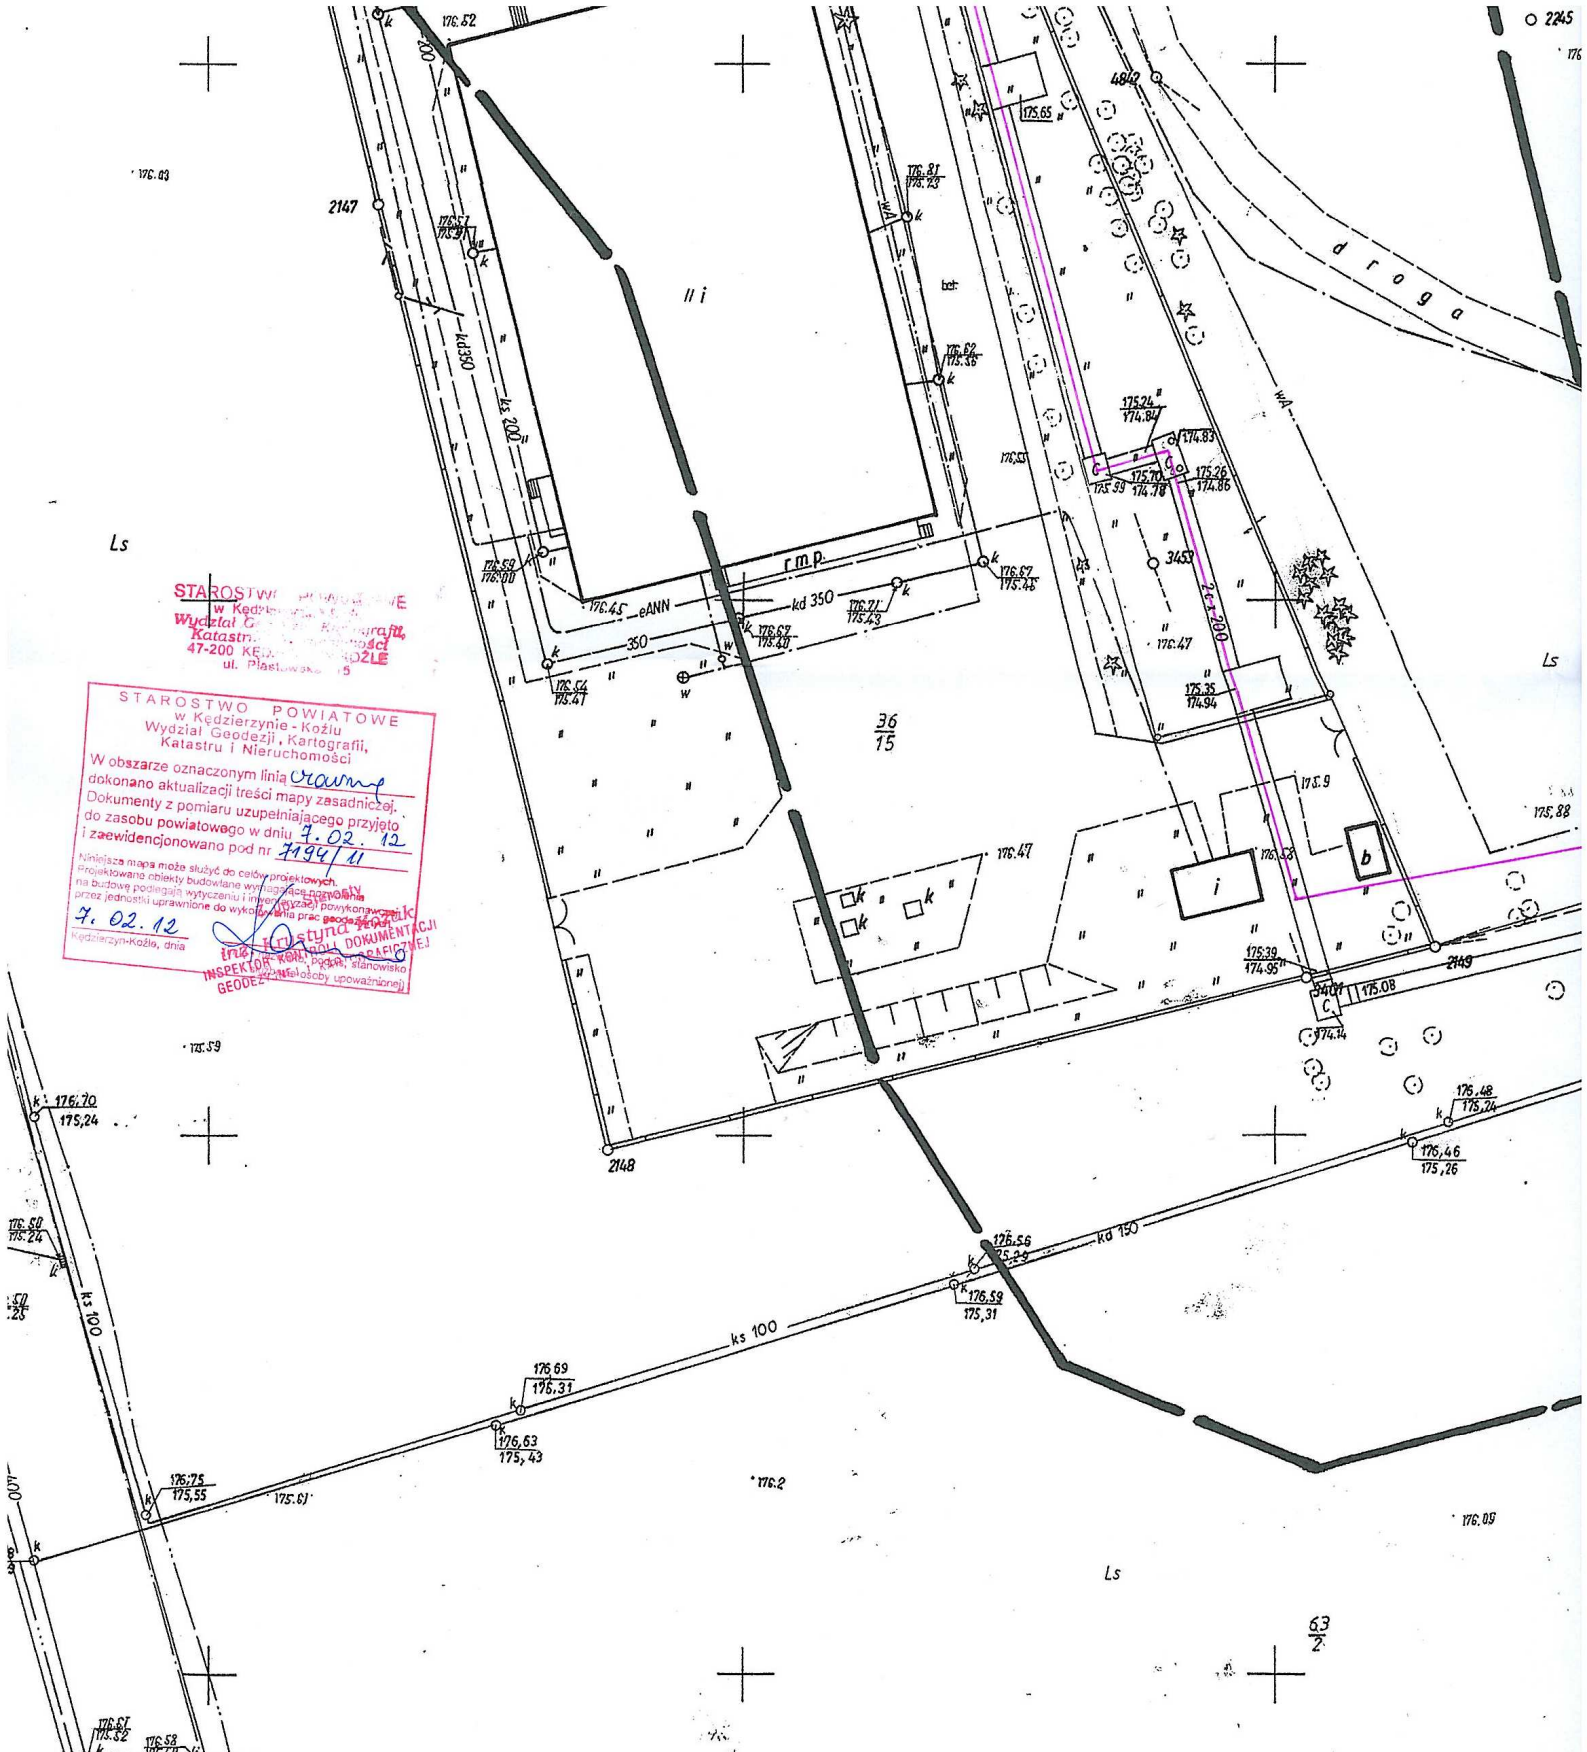

STAROSTWO POWIATOWE  
w Kędzierzynie-Koźlu  
Wydział Geodezji, Kartografii,  
Katastru i Nieruchomości  
47-200 KĘDZIERZYN-KOŹLE  
ul. Piastowska 11/5

STAROSTWO POWIATOWE  
w Kędzierzynie-Koźlu  
Wydział Geodezji, Kartografii,  
Katastru i Nieruchomości  
W obszarze oznaczonym linią *czarną*  
dokonano aktualizacji treści mapy zasadniczej.  
Dokumenty z pomiaru uzupełniającego przyjęto  
do zasobu powiatowego w dniu *7.02.12*  
i zaevidencjonowano pod nr *7494/11*

Niniejsza mapa może służyć do celów projektowych.  
Projektowane obiekty budowlane wymagające pozwolenia  
na budowę podlegają wytyczeniu i mierzeniu (wzajemnie) powykonawczym  
przez jednostki uprawnione do wykonywania prac geodezyjnych.

*7.02.12*  

**CELÓW PROJEKTOWYCH**

SKALA 1:500

SKIE  
1a: KĘDZIERZYN-KOŹLE – 160301\_1  
1 – 160301\_1.0044  
5-36/13  
zrej: 484-211-0324



ul. Piastowska 11 47-200 Kędzierzynie-Koźle  
Tel./Fax 77 482 10 72 GSM 609 186 726  
www.gis-geodezja.pl  
NIP: 756 107 46 72 Regon: 531407704


mgr Inż. ERWIN PESCHKE  
*Erwin Peschke*  
GEODETA UPRAWNIONY  
w zakresie 1, 2, 4  
Nr uprawnień 16901


0 1 LUT 2012

65"  
SZTADT"  
11

175.76



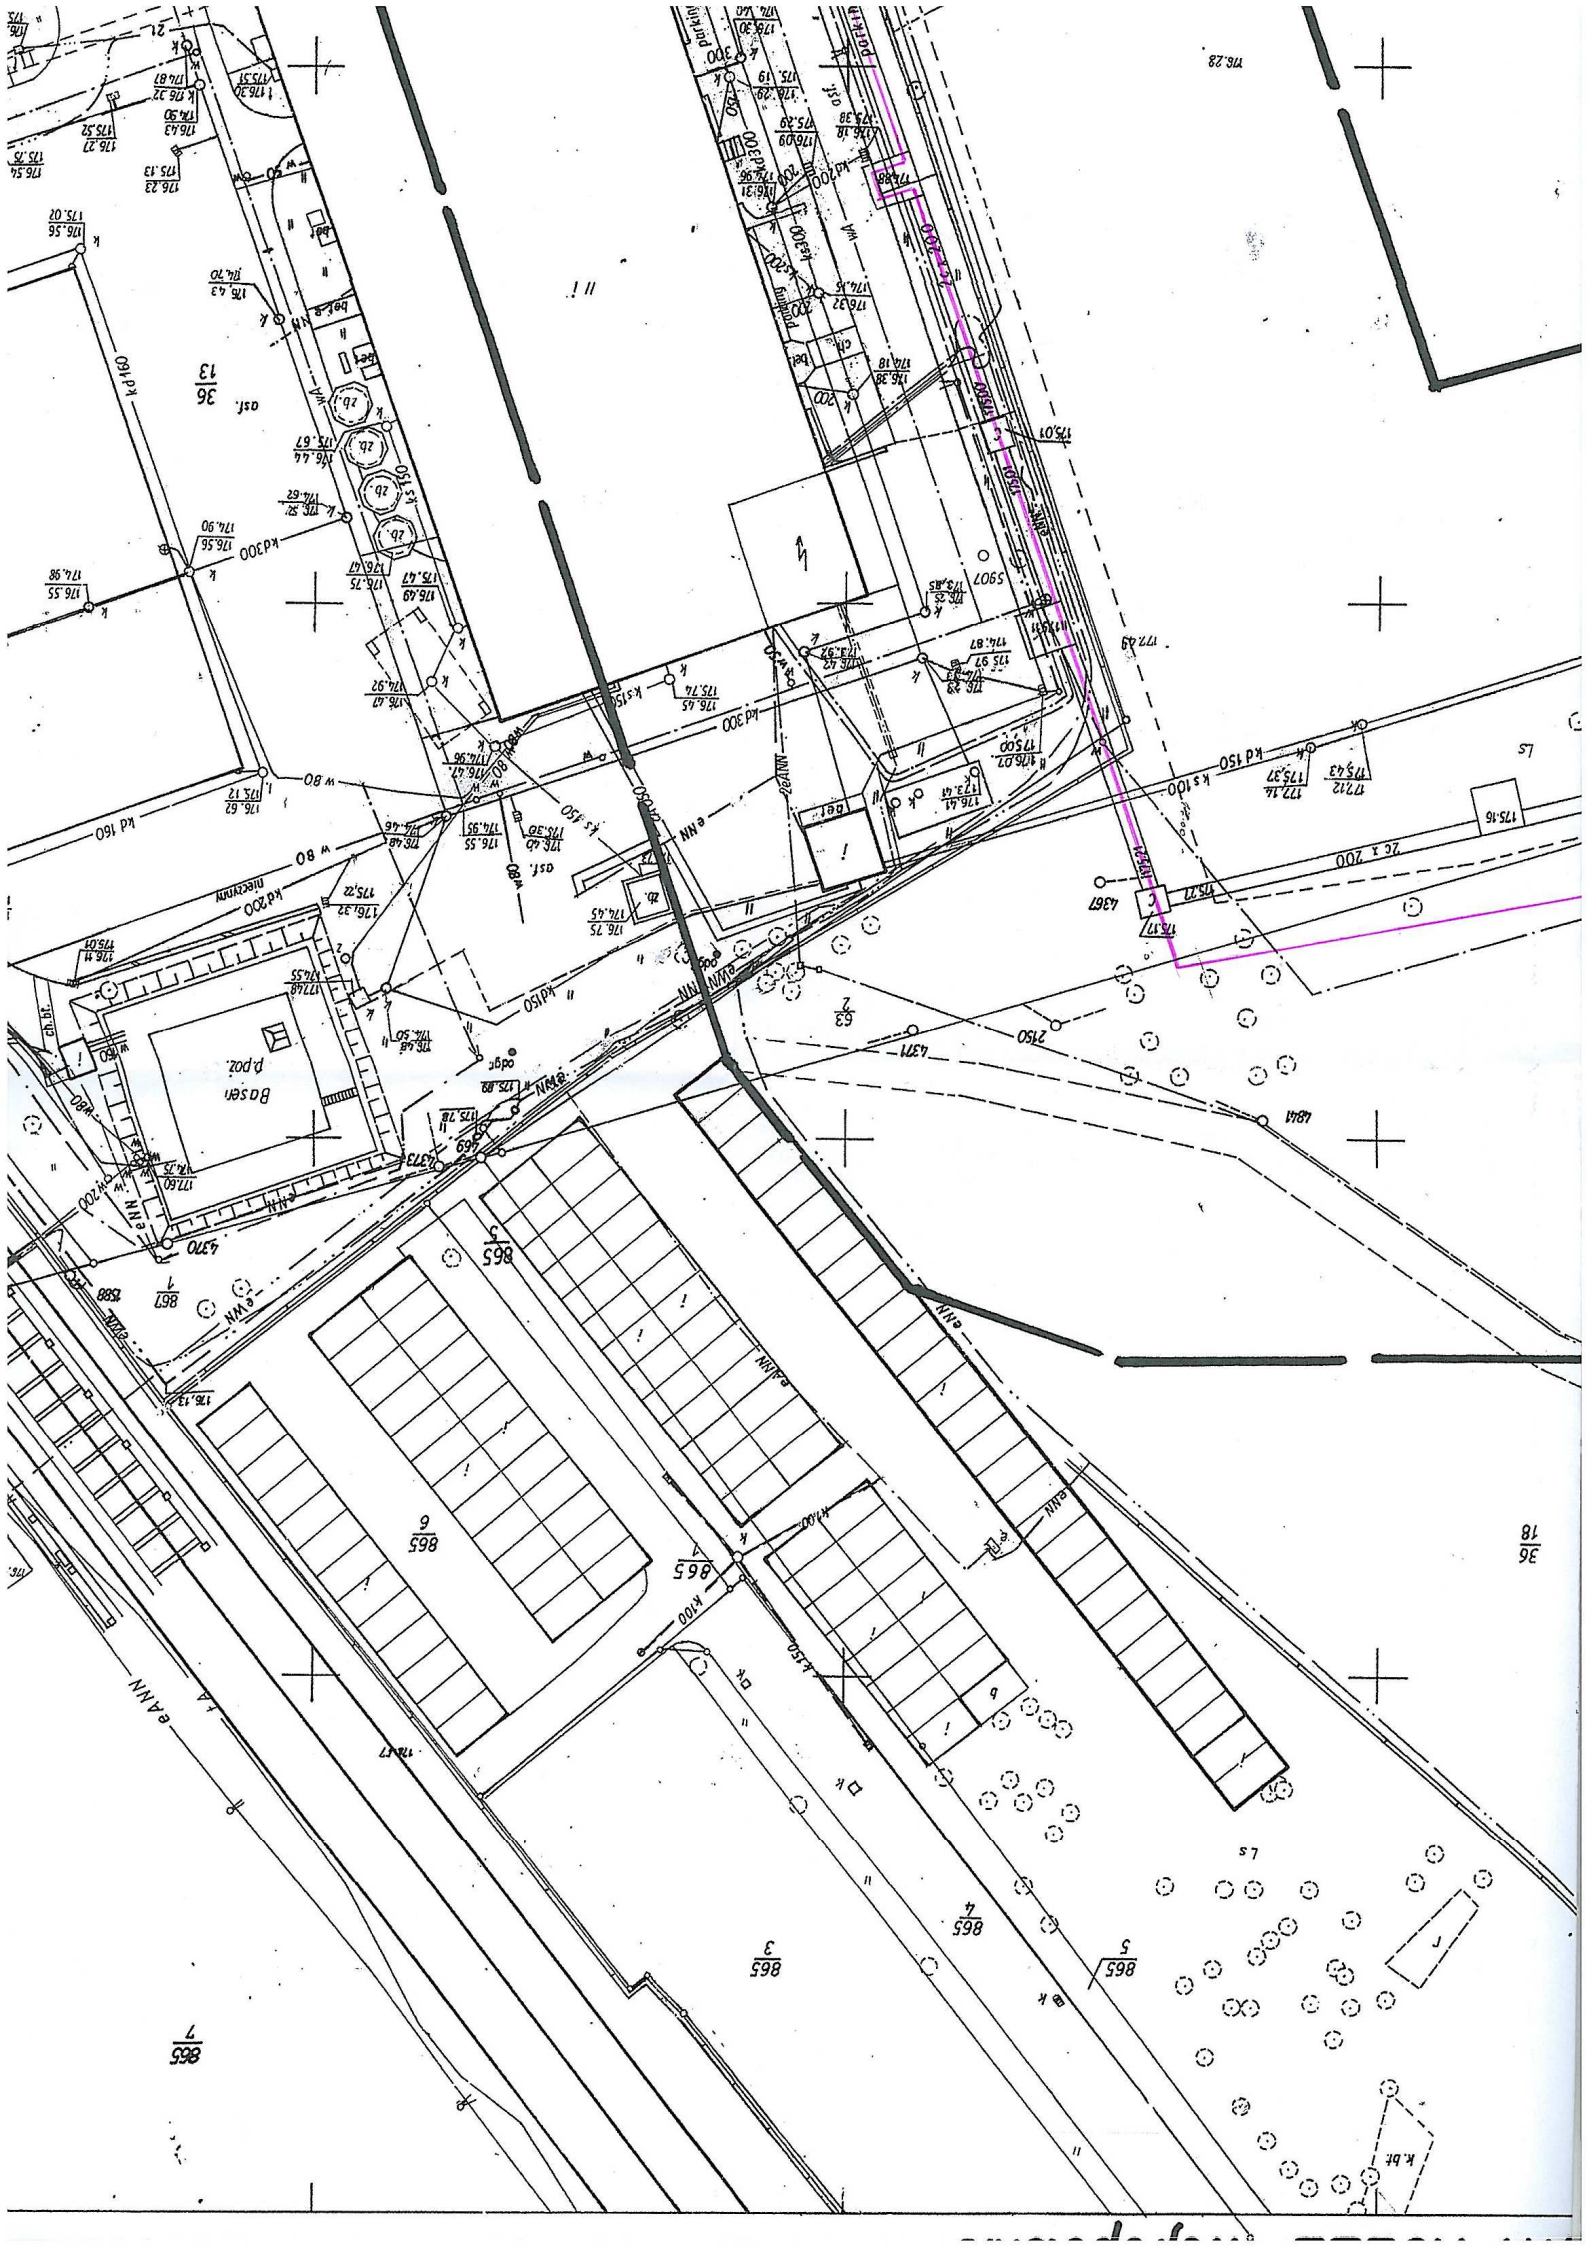

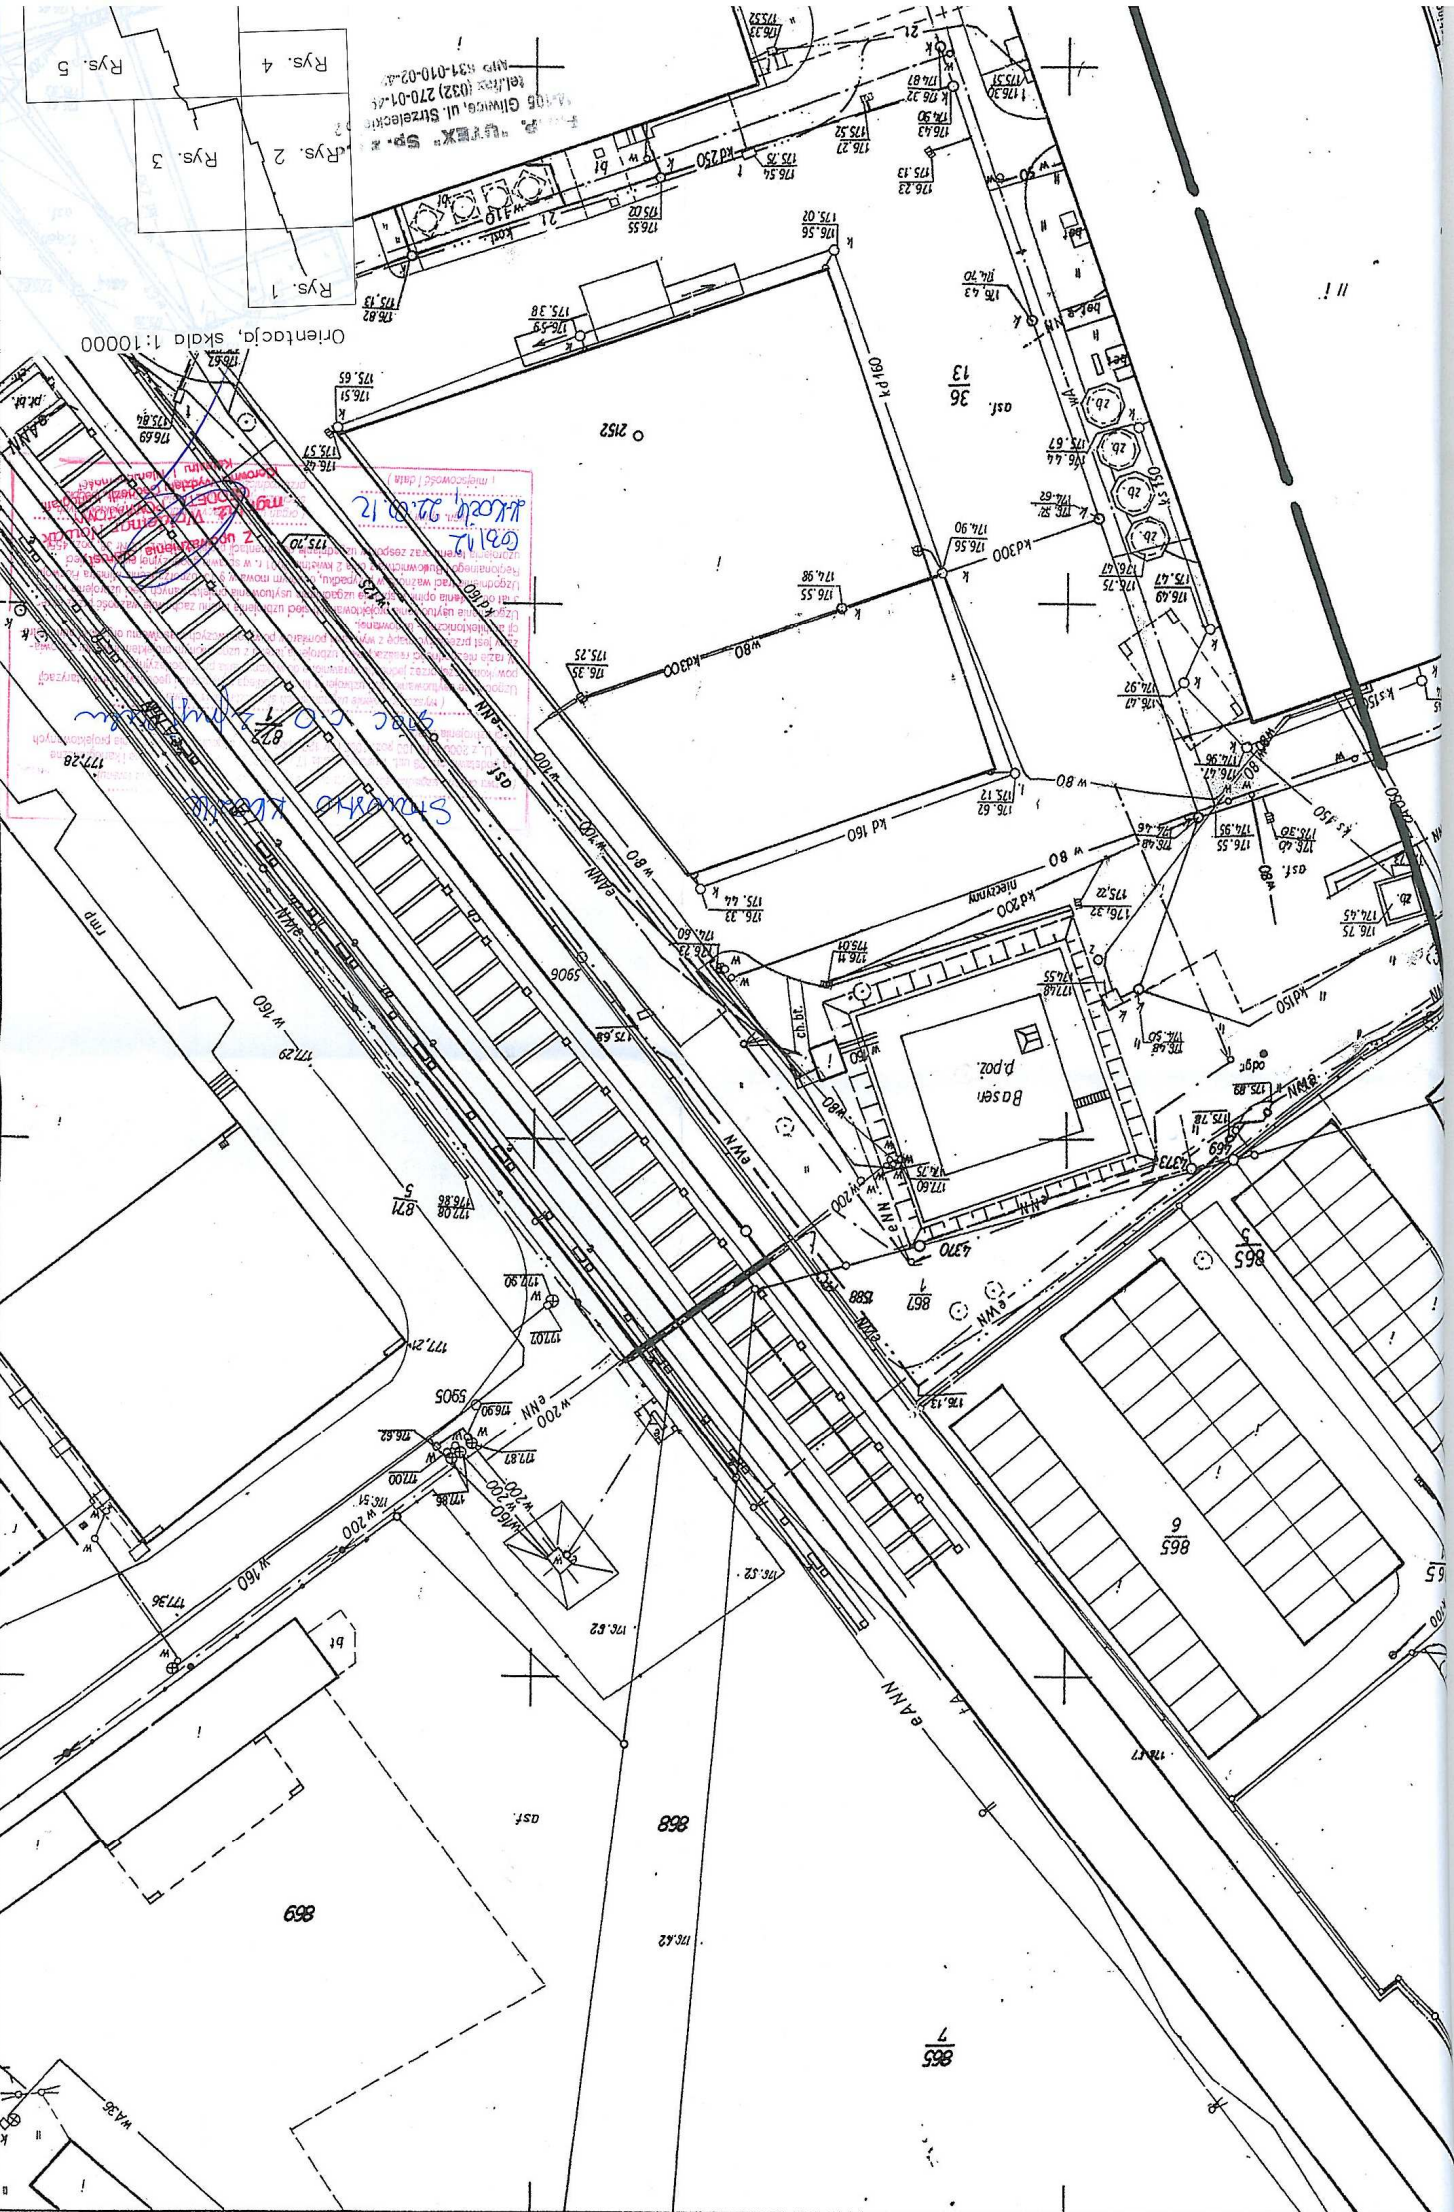

tel. (032) 270-01-45  
M.P. 831-010-02-45

Rys. 1  
Rys. 2  
Rys. 3  
Rys. 4  
Rys. 5

Orientacja, skala 1:10000


13  
36  
dst.

13  
36  
dst.

5  
871  
5905

6  
865

868

862

7  
865

869

11

95

STAROSZYWO POWIATOWE  
Wydział Geodezji i Inżynierii  
Katastru i Inżynierii  
ul. Piastów 47-200 KĘDZIERZYN-KOZŁE

W oparciu o aktualny stan terenu i dokumentację z pomiaru uzupełniającego przyjęto do zasobu powiatowego w dniu 14.02.12 i zawiadomiono pod nr 1411/12


14.02.12  
mgr inż. Andrzej Błaszczak  
NSP-GEODEZJA I KATASTRALNIEJ

36  
7

**geodezja**  
ul. Piastowska 11 47-200 Kędzierzyn-Koźle  
Tel./Fax 77 482 10 72 GSM 809 186 726  
WWW.GIS-GEODEZJA.PL  
NIP: 756 107 48 72 REGON: 531407204  
14.02.2012


mgr inż. ERWIN PASZKOWSKI  
GEODETA DYPLOMOWANY  
w zakresie 1, 2, 4  
Nr uprawnień 166b1

# MAPA DO CELÓW PROJEKTOWYCH

SKALA 1:500

Województwo: OPOLSKIE  
Jednostka ewidencyjna: KĘDZIERZYN-KOZŁE - 160301\_1  
Obręb: KĘDZIERZYN - 150301\_1.0044  
Numer działki: 36/15-36/13  
Gofic/o mapy zasadniczej: 484-211-0342

Układ współrzędnych „1965”  
Układ wysokości „KRONSZTADT”  
Nr zgł. PODGŁK: 7194/2011  
Nr KERG: 3061-439/2011  
Nr ks. rob.: 164/2011

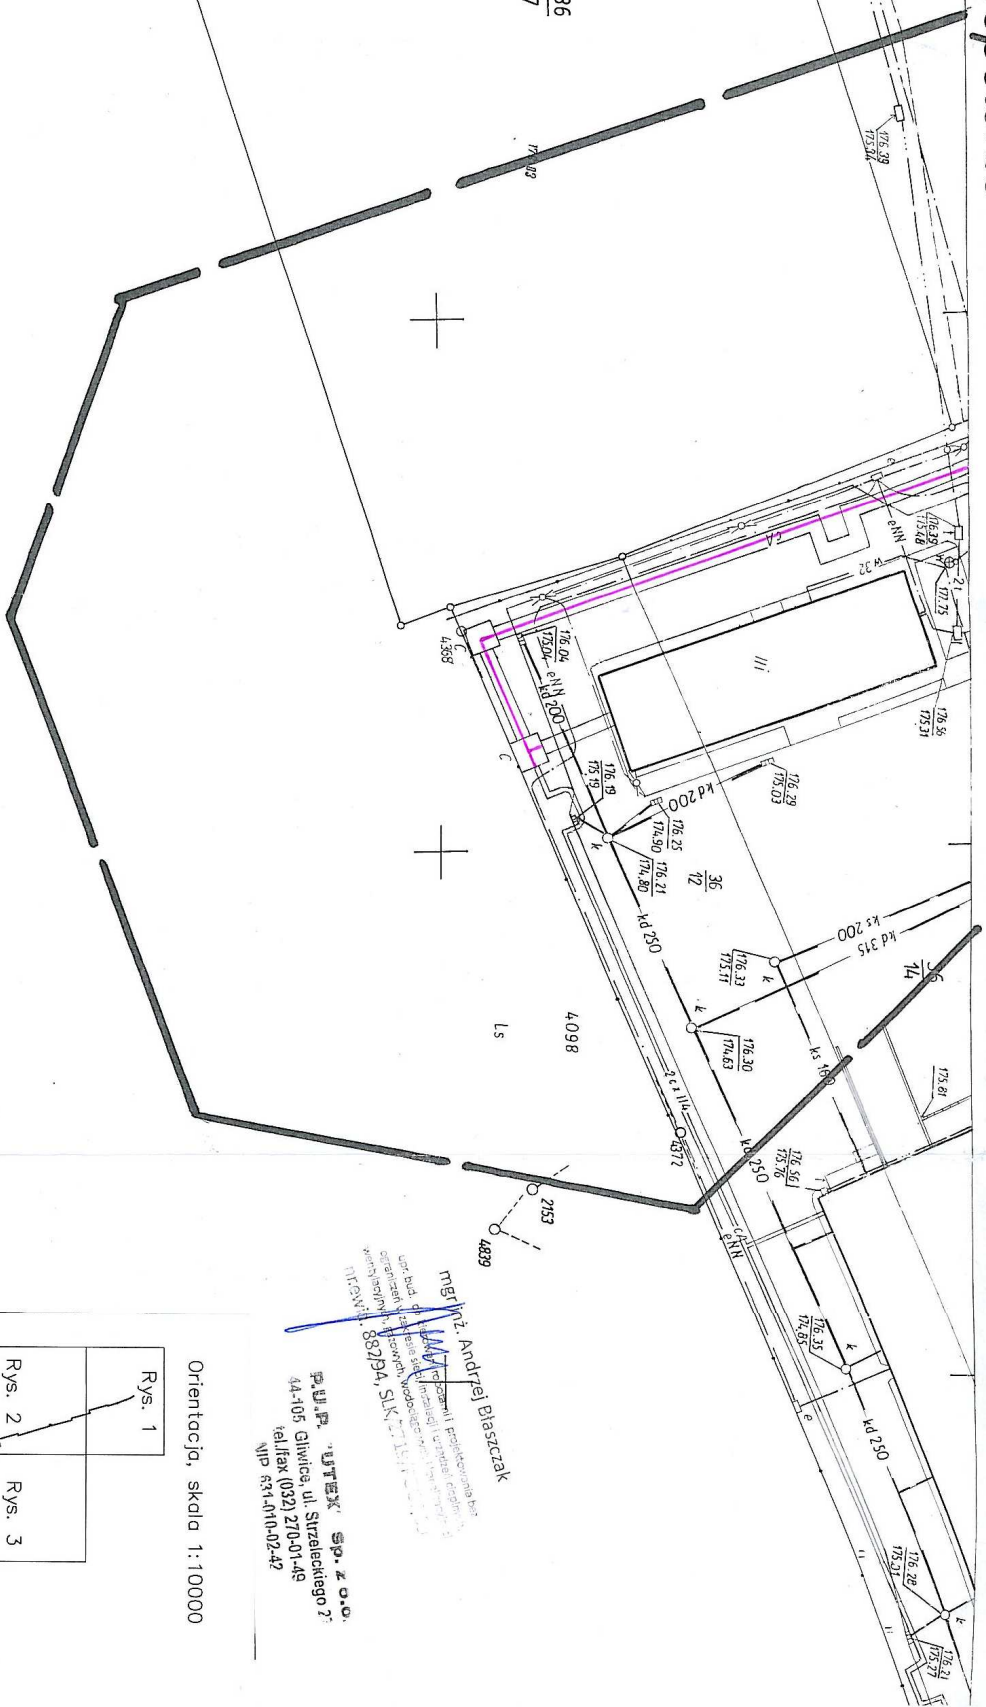


stanowo koźle  
Spec. c.o.z. panyruca

**Spec. c.o.z. panyruca**  
mgr inż. Andrzej Błaszczak  
14.02.12


mgr inż. Andrzej Błaszczak  
P.U.P. „UTEX” Sp. z o.o.  
44-105 Gliwice, ul. Szybkockiego 7?  
tel/fax (032) 270-01-49  
nip 634-10-02-42

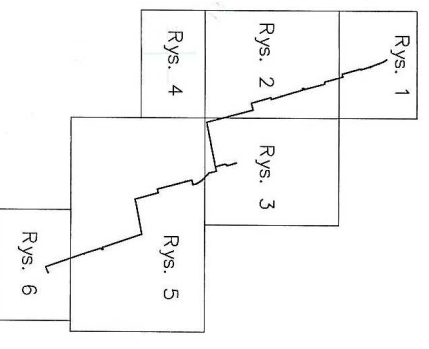

Orientacja, skala 1:10000

Projektowana sieć ciepłownicza

<p>TYTUŁ: Przebudowa sieci ciepłowniczej wraz z przyłączeniami do budynków od komory przy ul. Berna (obok myjni) do komory przy ul. Berna 23 w Kędzierzynie - Koźle.</p>		<p>TYTUŁ INSULI: ZAGOSPODAROWANIE TERENU</p>	
<p>INWESTOR: Miejski Zakład Energetyki Ciepłej Sp. z o.o. ul. Pawła Ślaimacha 18, 47-220 Kędzierzyn Koźle</p>		<p>PROJEKT BUDOWLANY</p>	
<p>PROJEKTOWAŁ: mgr inż. Jacek Kochel Uprawn. bud nr SLK3048/PWOS/1C</p>		<p>DATA: 02.2012</p>	
<p>SPRAWDZIŁ: mgr inż. Andrzej Błaszczak Uprawn. bud nr SLK2719/PWOS/06</p>		<p>SKALA: 1:500</p>	
<p>INSTRUMENTALNA PROJEKTOWAŁ: P. U. P. „UTEX” Sp. z o.o. 44-105 GLIWICE ul. Szybkockiego 7?</p>		<p>WERSJA: 6</p>	