


Załącznik nr 2 do SIWZ
 Nr postępowania nadany przez Zamawiającego : 16/2014

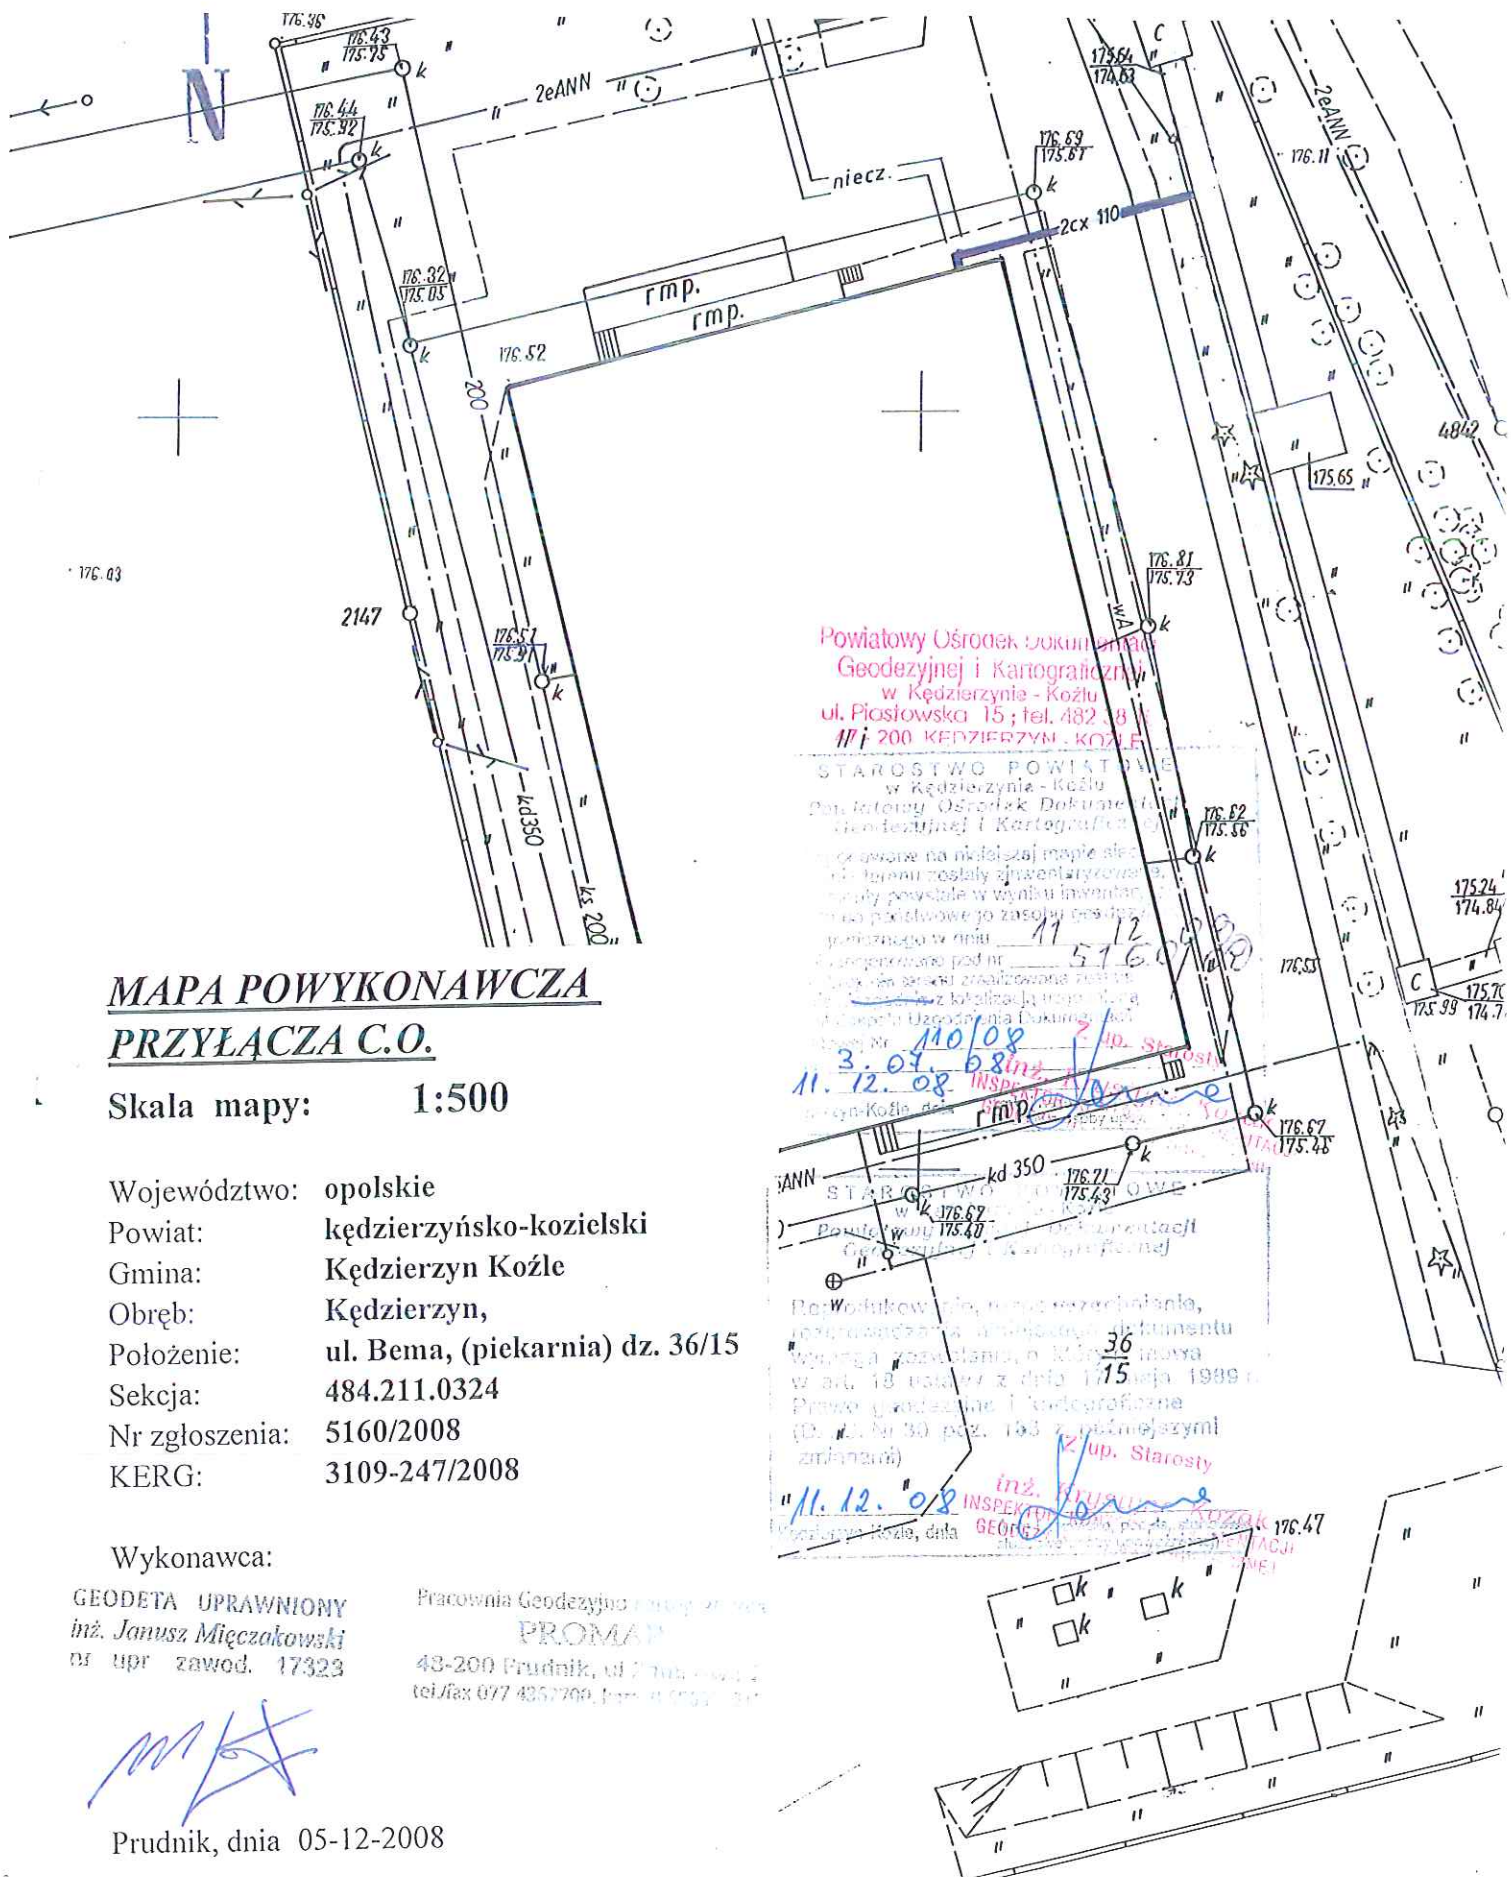

**MAPA POWYKONAWCZA
 PRZYŁĄCZA C.O.**

Skala mapy: 1:500

Województwo: opolskie
 Powiat: kędzierzyńsko-kozielski
 Gmina: Kędzierzyn Koźle
 Obręb: Kędzierzyn,
 Położenie: ul. Bema, (piekarnia) dz. 36/15
 Sekcja: 484.211.0324
 Nr zgłoszenia: 5160/2008
 KERG: 3109-247/2008

Wykonawca:

GEODETA UPRAWNIONY
 inż. Janusz Mięczakowski
 nr upr zawod. 17329

Pracownia Geodezyjno-mierniczo-geodezyjna
PROMAP
 48-200 Prudnik, ul. 7 Tys. Rew. 2
 tel/fax 077 4357700, form. 0 77 4357701

Prudnik, dnia 05-12-2008

Powiatowy Ośrodek Dokumentacji
 Geodezyjnej i Kartograficznej
 w Kędzierzynie - Koźlu
 ul. Piastowska 15 ; tel. 482 38 11
 III i 200 KĘDZIERZYN - KOŹLE

STAROSTWO POWIATOWE
 w Kędzierzynie - Koźlu
 Powiatowy Ośrodek Dokumentacji
 Geodezyjnej i Kartograficznej

opracowane na podstawie mapy...
 w tym celu zostały zjawierzone...
 mapy powstałe w wyniku inwentaryzacji...
 na podstawie jej zasobów...
 geometrycznego w dniu 11.12.08
 i zamierzone pod nr 5160/08
 w sprawie uzgodnienia...
 Nr 110/08 2 AD. Starosta
 Kędzierzyn-Koźle, data

 w art. 18 ustawy z dnia 15 maja 1989 r.
 Prawo geodezyjne i kartograficzne
 (Dz. U. Nr 30 poz. 193 z późniejszymi
 zmianami)

 INSPEKTOR
 GEODEZYJNY
 Starosta