

# MAPA Z INWENTARYZACJI POWYKONAWCZEJ

Jednostka ewidencyjna: Kędzierzyn-Koźle - 160301\_1

Obręb: Kędzierzyn - 160301\_1.0044

Działka: 1384, 1385

Sekcja: 474-433-2323, -2324

Skala: 1:500

Nr zgt. PODGIK: 2993/2016

Id. ewid.: G.6440.1.580.2016

Geodeta Uprawniony

mgr inż. Adam Boguniewicz  
nr uprawnień 17489

**GDO KOL**  
Jarosław Koliński  
Usługi geodezyjno-kartograficzne  
47-200 KĘDZIERZYN-KOŹLE  
ul. Bażantowa 9  
tel. 77 4322389, 7750911, 513 168 162  
NIP 749 58-62-40, Regon 152418555

STAROSTWO POWIATOWE  
w Kędzierzynie-Koźlu  
Wydział Geodezyjno-Kartograficzny  
Kadaster i nieruchomości  
47-200 KĘDZIERZYN-KOŹLE  
ul. Piastowska 10


Poświadczam się, że niniejszy dokument został opracowany w wyniku prac geodezyjnych i kartograficznych, których rezultaty zawiera operonometryczny opisany w ewidencji materiałów punktowego zasobu geodezyjno-kartograficznego.

Organ prowadzący państwowy kadaster Powiatu Kędzierzyna-Koźle, Wydział Geodezyjno-Kartograficzny, Kędzierzyna-Koźle, gwarantuje poprawność danych i ich zgodność z ewidencją geodezyjno-kartograficzną.


Data wpisania operatu technicznego do ewidencji materiałów zasobu: 16.05.2016

Imię i nazwisko geodety: Adam Boguniewicz, organ z siedzibą w Kędzierzynie-Koźlu

PAX 2016

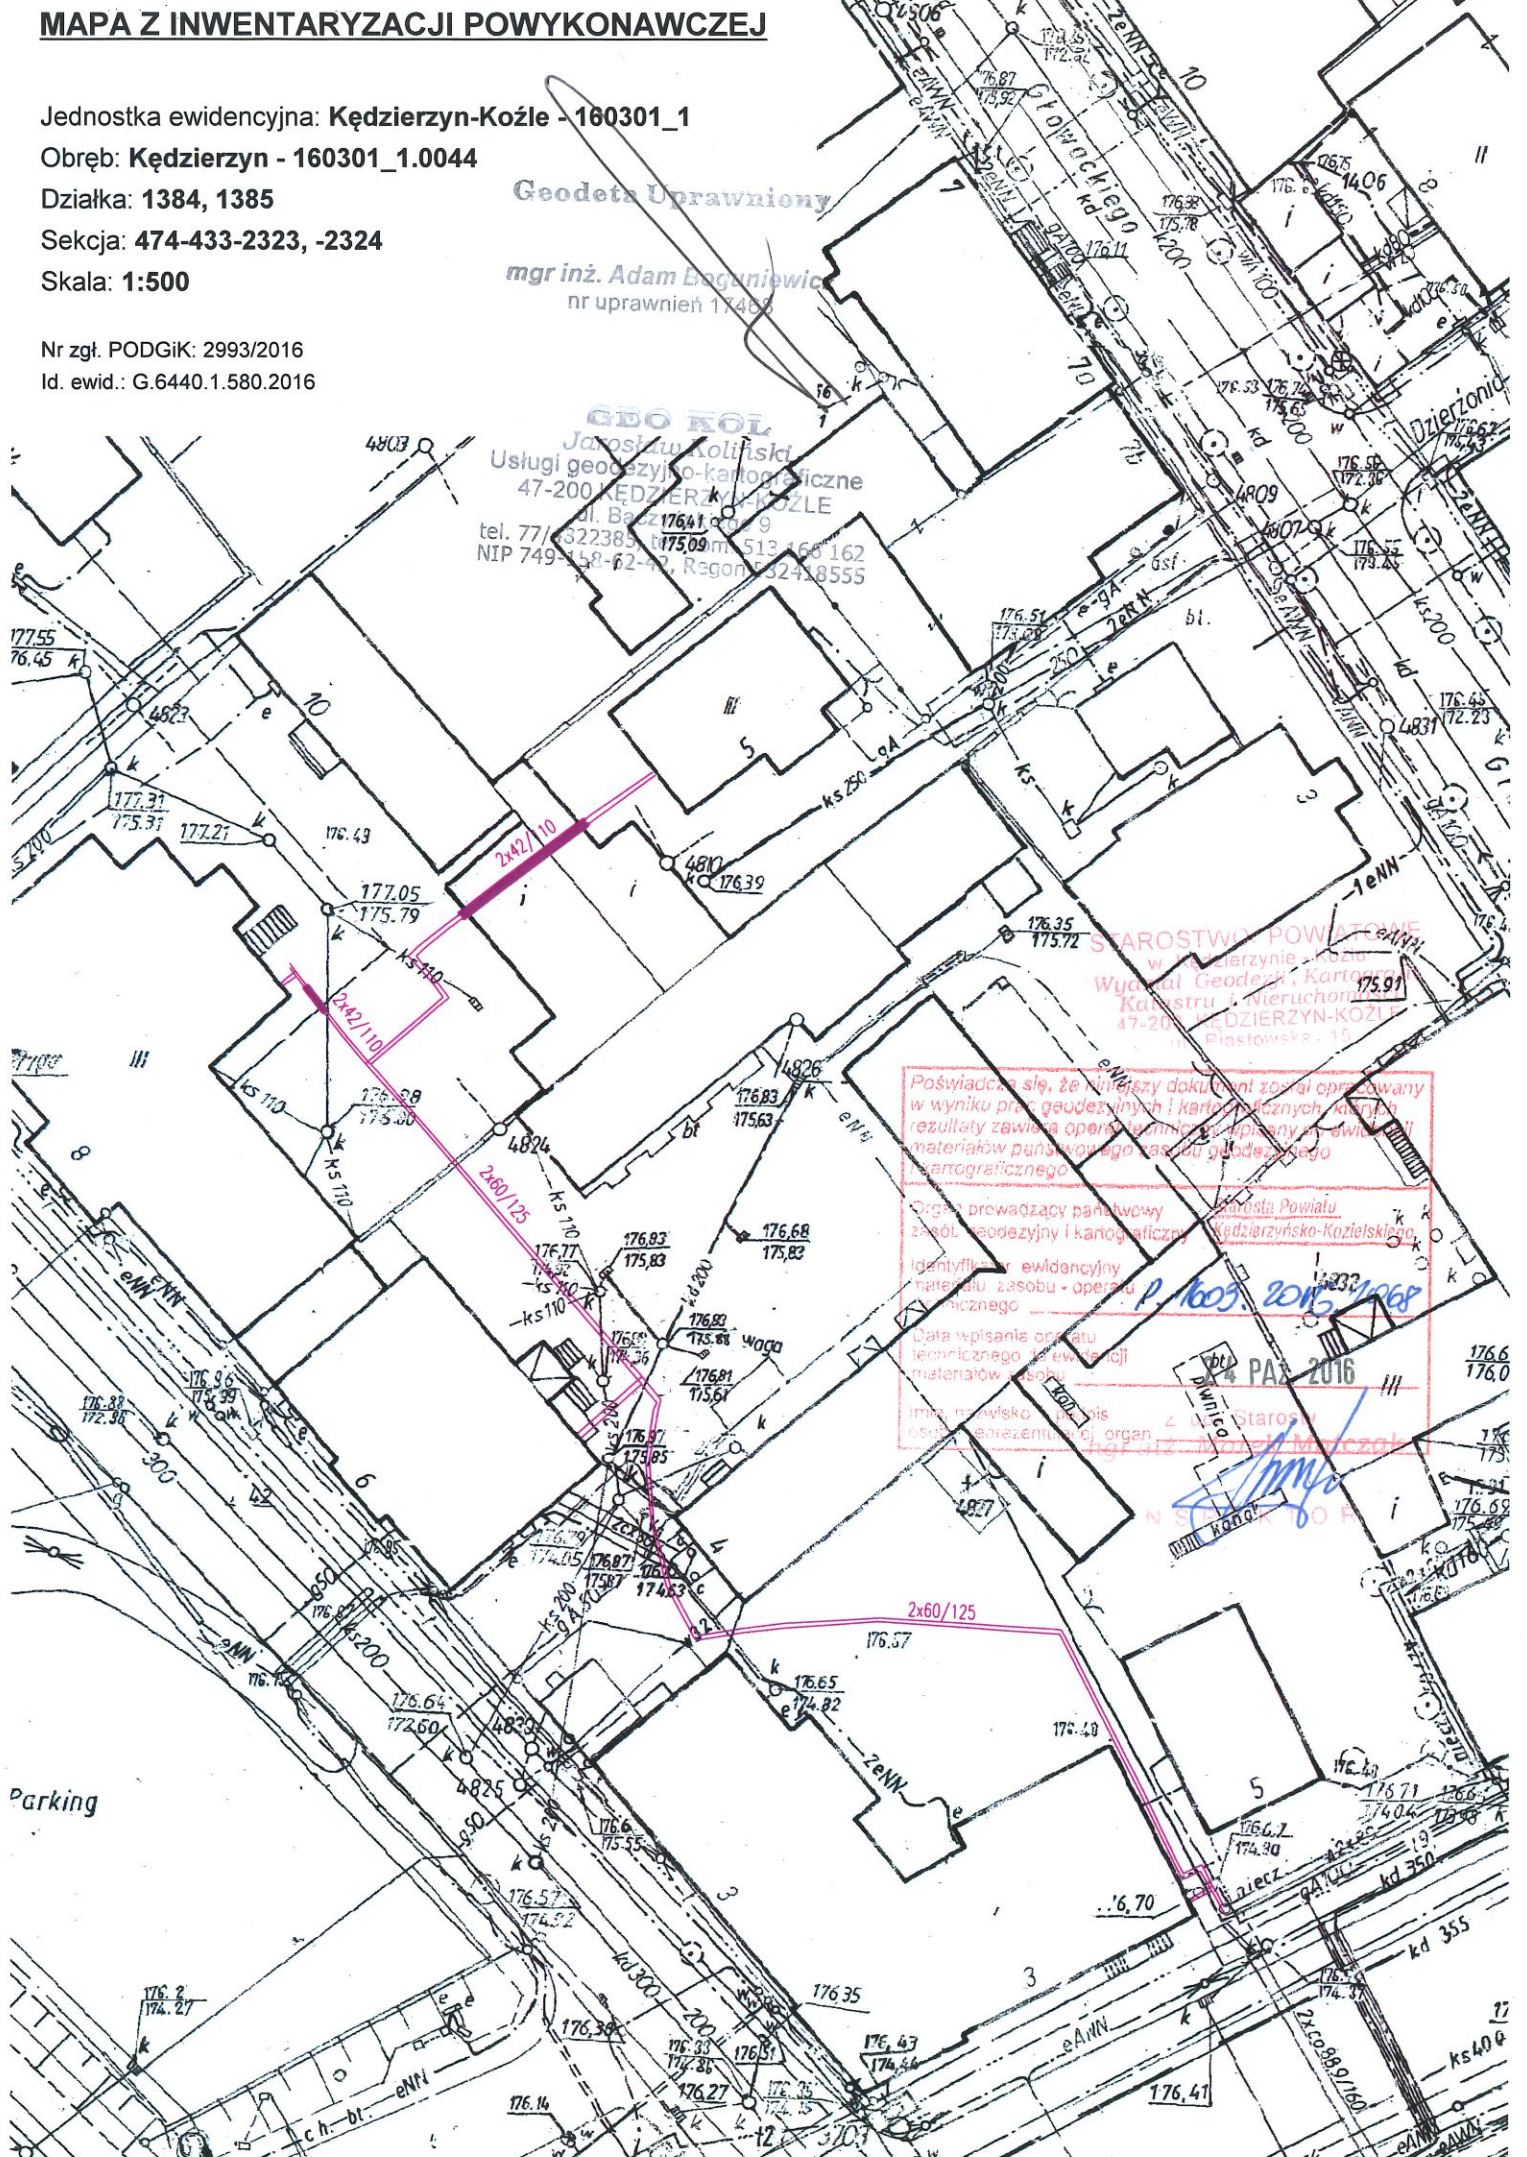

Łączy Arkusz 1

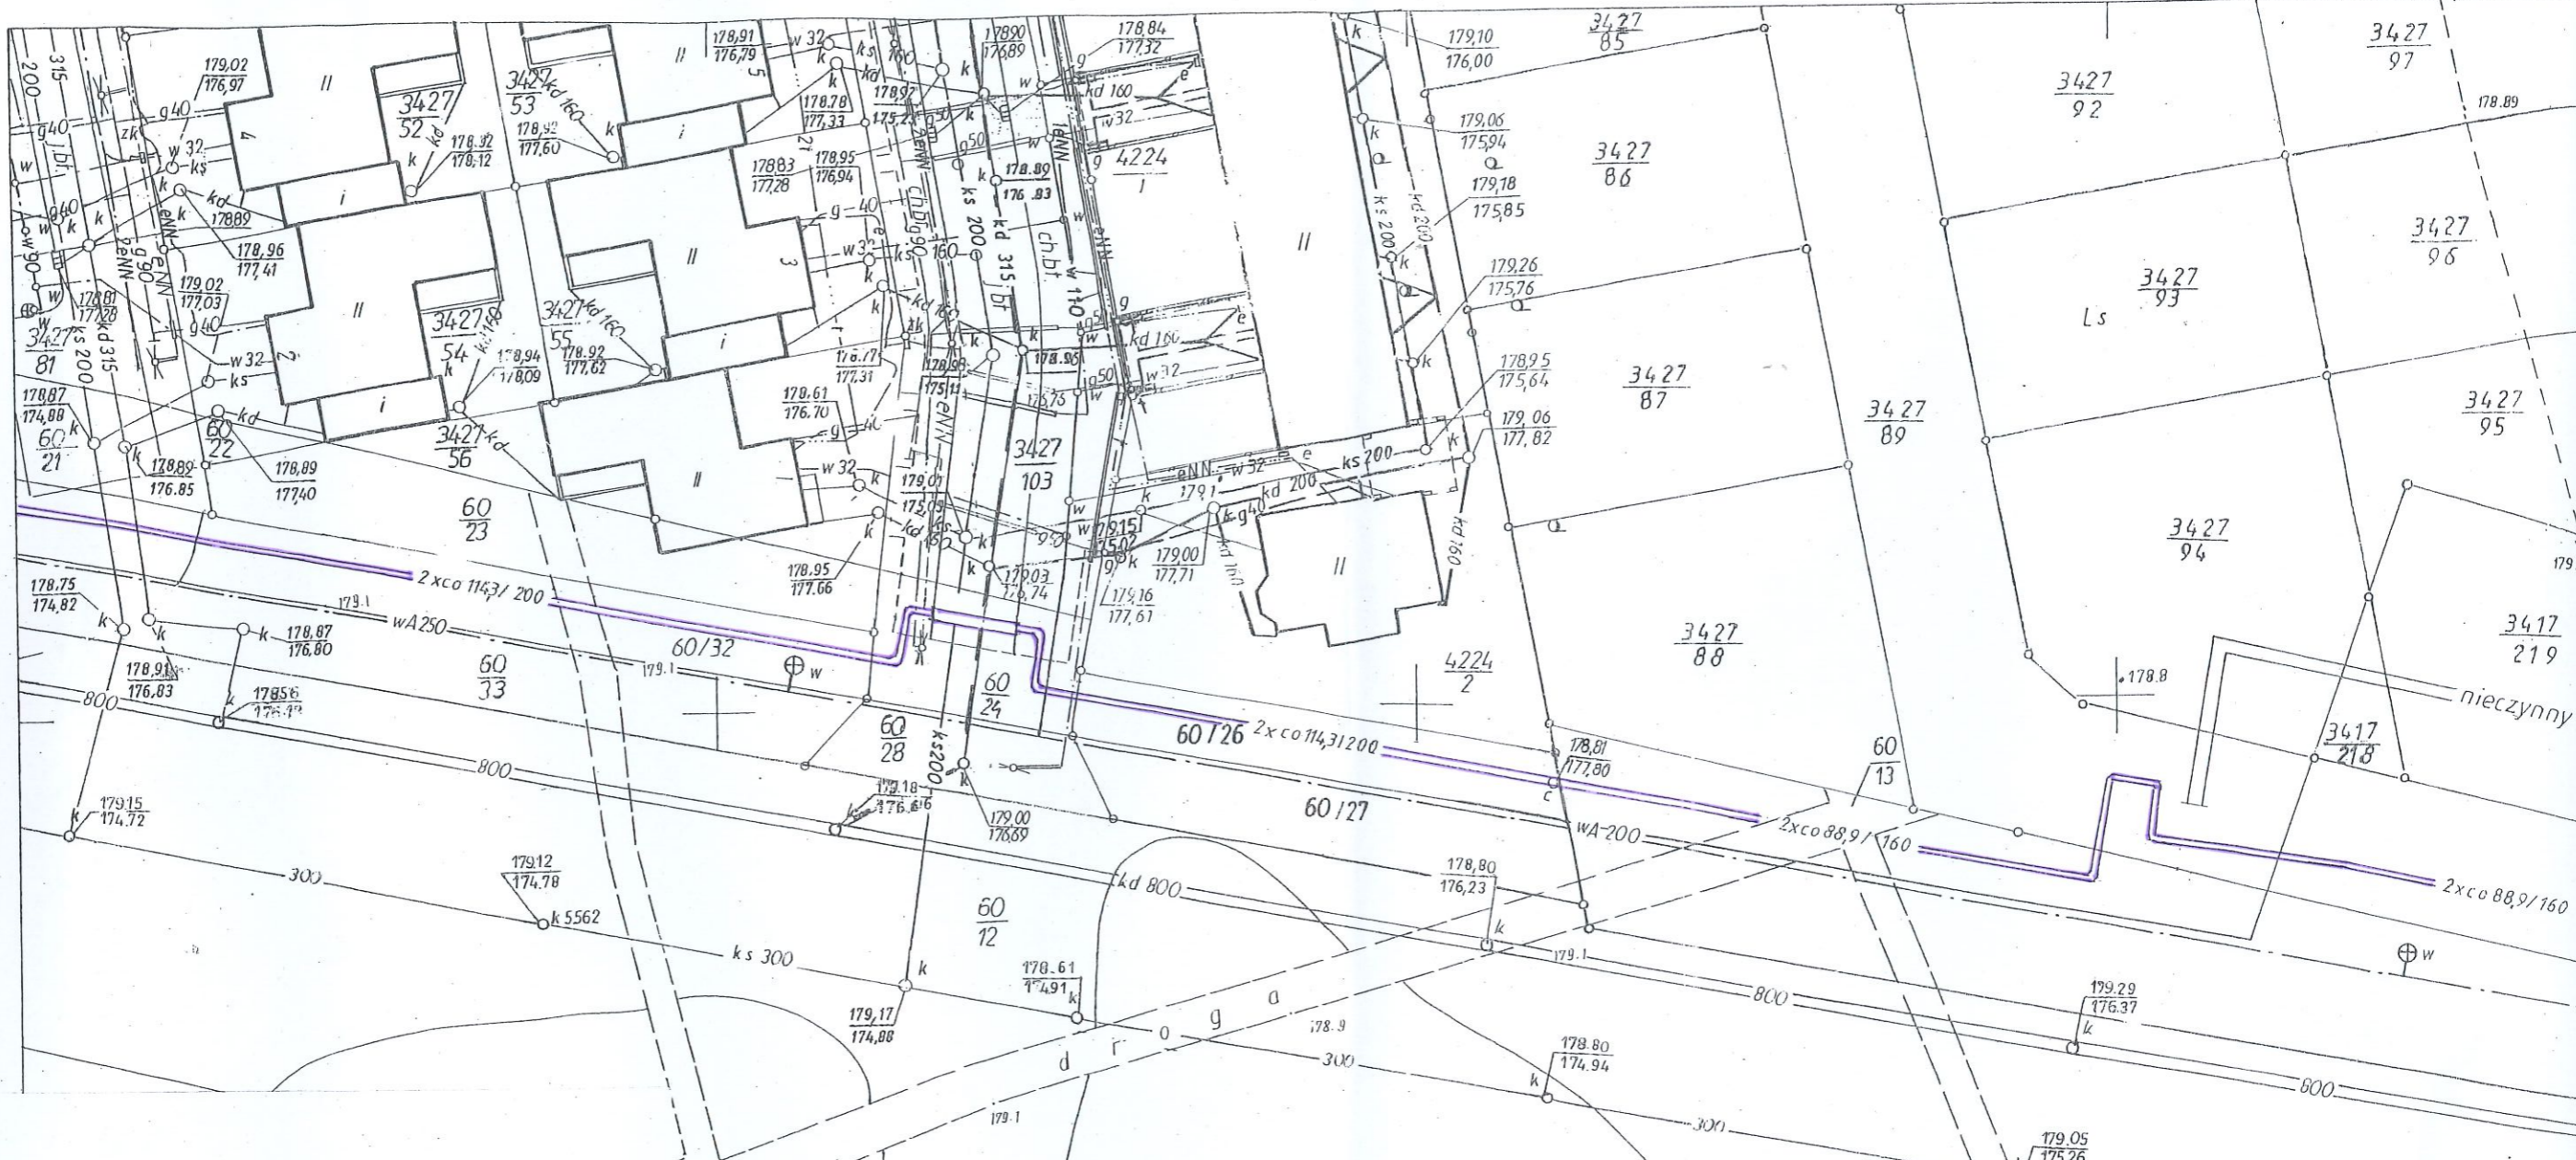

**Mapa powykonawcza z pomiaru  
sieci ciepłowniczej**

województwo: opolskie  
 gmina: Kędzierzyn-Koźle  
 obręb: Kędzierzyn  
 osiedle: Wschód  
 działka: 60/32, 60/24, 60/26, 3417/221,  
 sekcja: 474.433.2424  
 skala: 1 : 500  
 układ współ.: „1965”  
 poz. odniesienia: Kronsztadt  
 data aktualizacji: 15.01.2015

STAROSTWO POWIATOWE  
 w Kędzierzynie - Koźlu  
 Wydział Geodezji, Kartografii,  
 Katastru i Nieruchomości  
 47-200 KĘDZIERZYN-KOŹLE  
 ul. Piastowska 15

Poświadczam, że niniejszy dokument został opracowany  
 w wyniku prac geodezyjnych i kartograficznych, których  
 rezultaty zawiera operat techniczny wpisany do ewidencji  
 materiałów państwowego zasobu geodezyjnego  
 i kartograficznego

Organ prowadzący państwowy zasób geodezyjny i kartograficzny: Starosta Powiatu Kędzierzyńsko-Kozielskiego  
 Identyfikator ewidencyjny materiału zasobu - operatu technicznego: P.1603.2015.166  
 Data wpisania operatu technicznego do ewidencji materiałów zasobu: 2015-02-12  
 Imię, nazwisko i podpis osoby reprezentującej organ: mgr inż. Joanna Wroczek

INSPEKTOR

**GEOSERWIS**  
 ul. Piastowska 15 A  
 47-200 Kędzierzyn-Koźle  
 tel./fax 077 482 31 93  
 NIP: 749-00-16-324

**GEODETA UPRAWNIONY**  
 Nr upraw. 5215  
 mgr inż. Jan Mielczarek  
 47-232 Kędzierzyn-Koźle  
 ul. Kr. Jadwigi 8/9, tel. 602 679 640