


m. KĘDZIERZYN-KOŹLE woj. opolskie



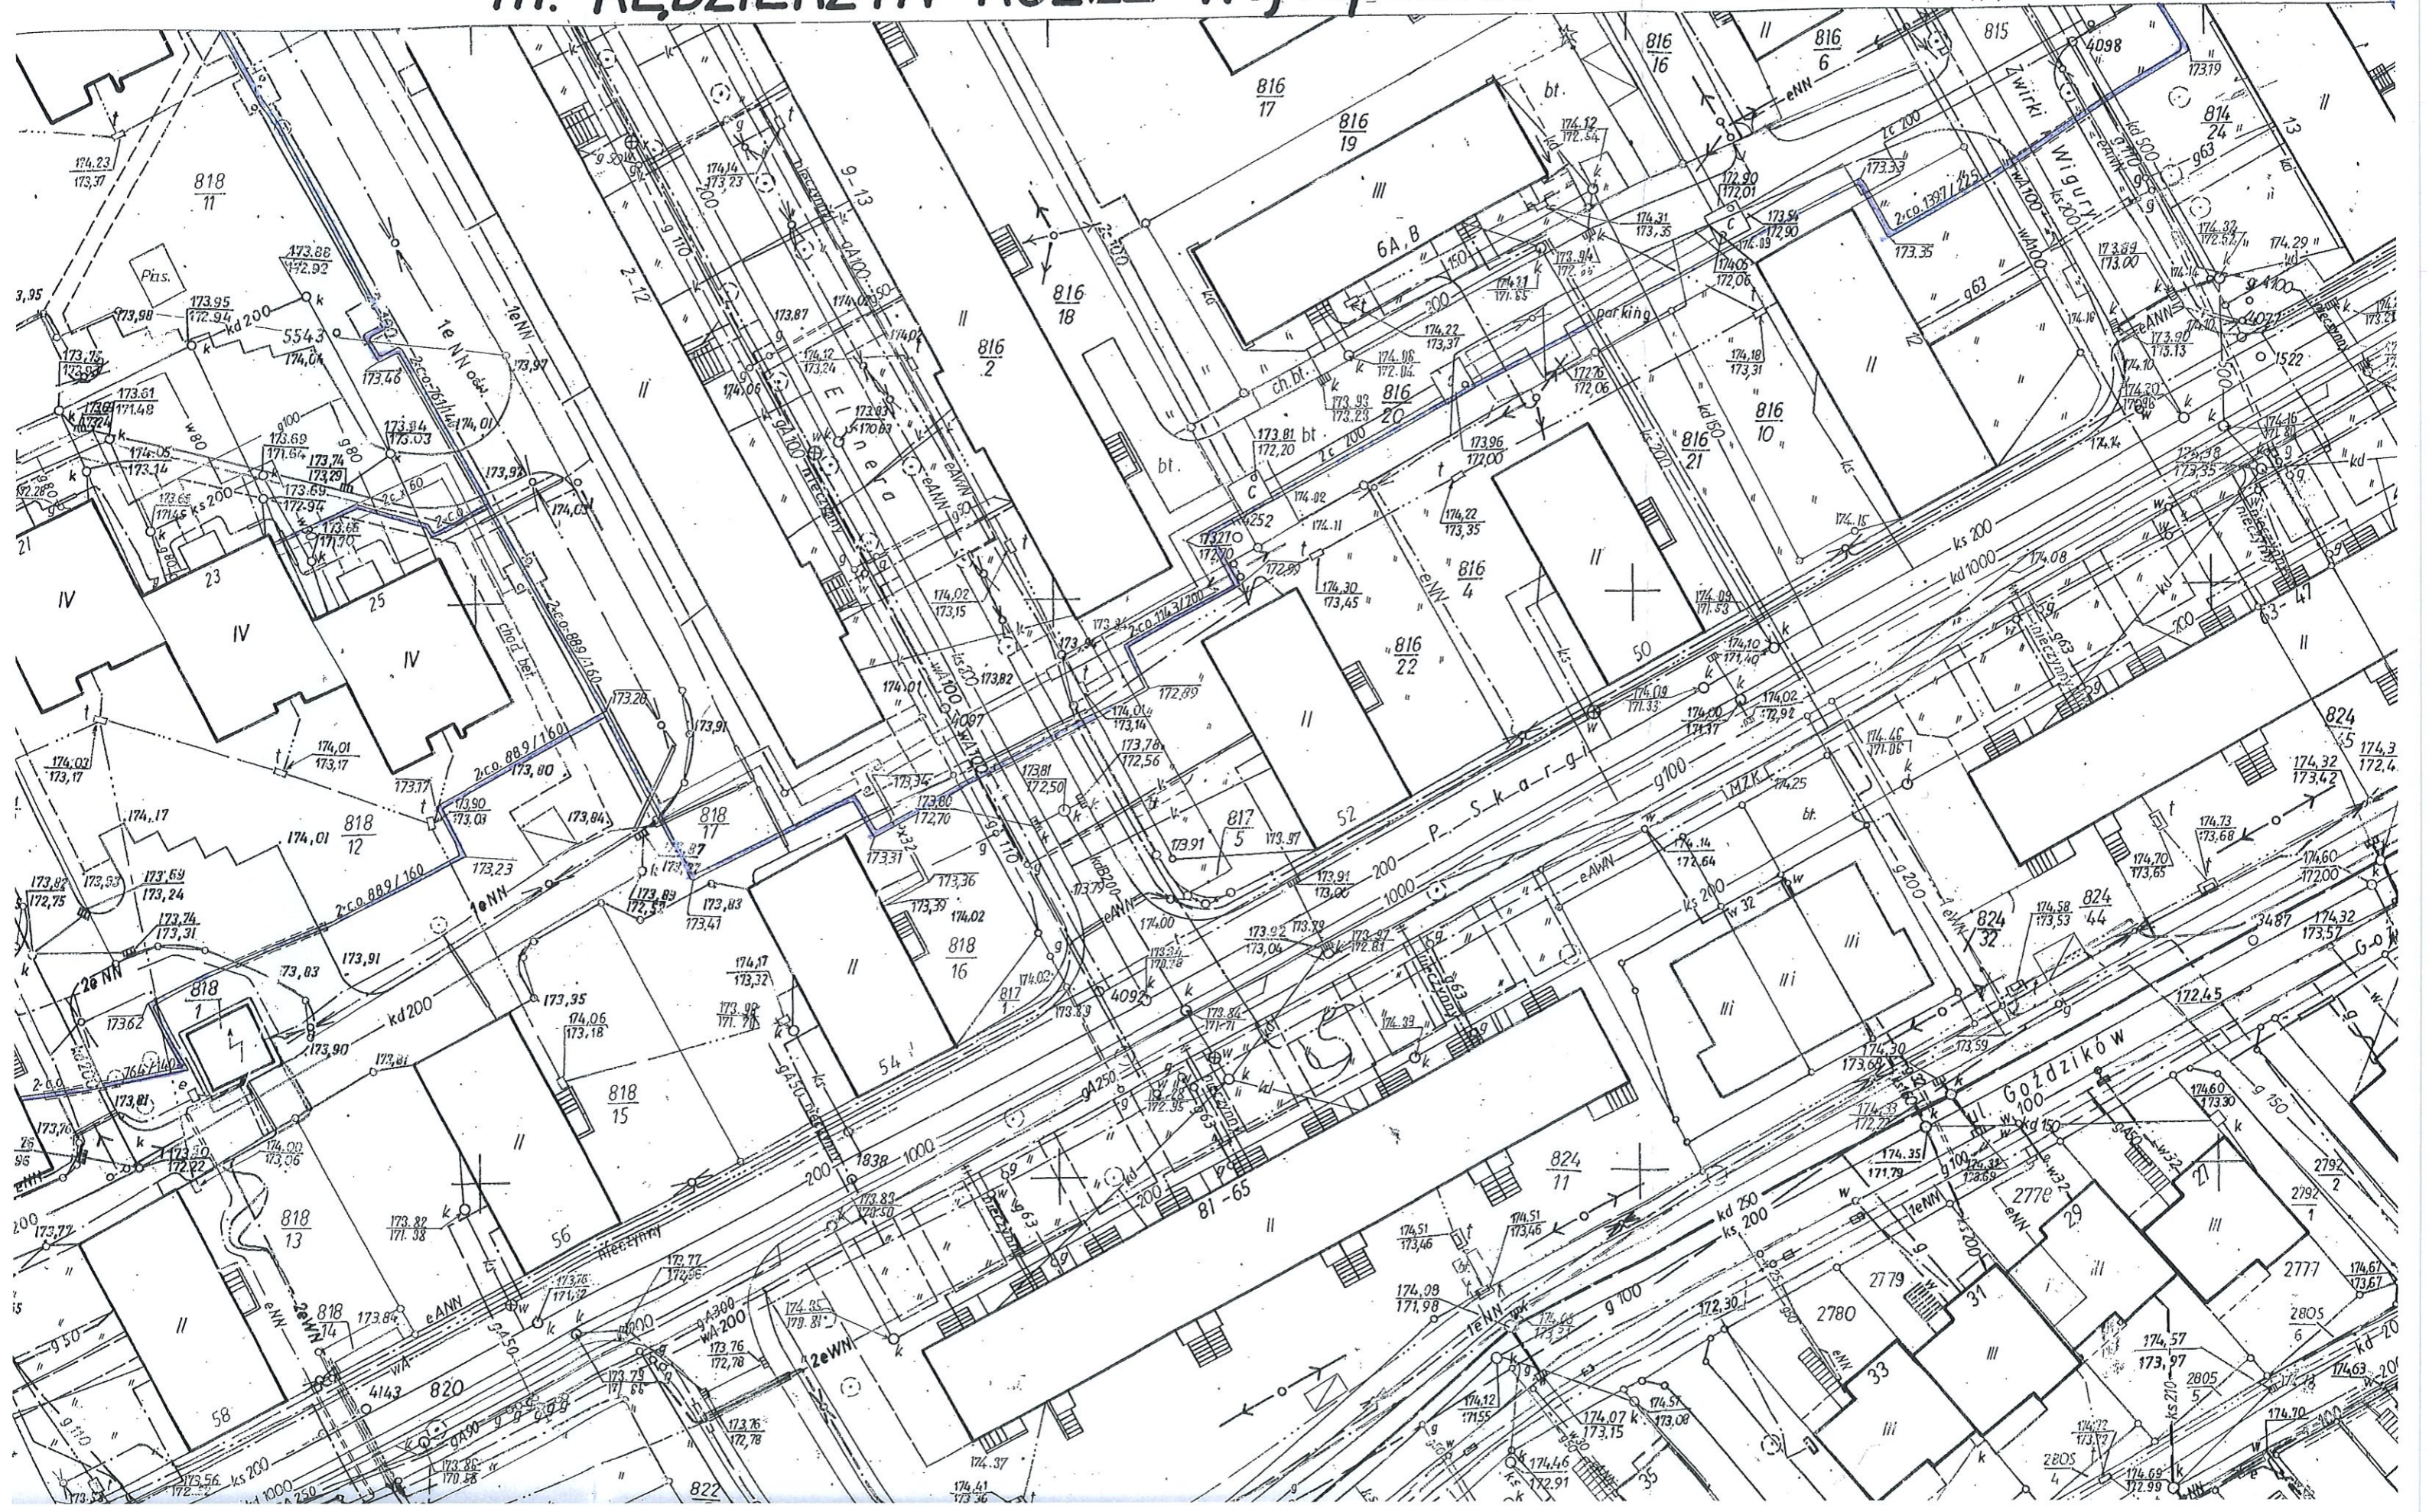

723/25

760
761
762
759/2
758/2
757/2
700/2

704/13

759/2
758/2
757/2
700/2

